


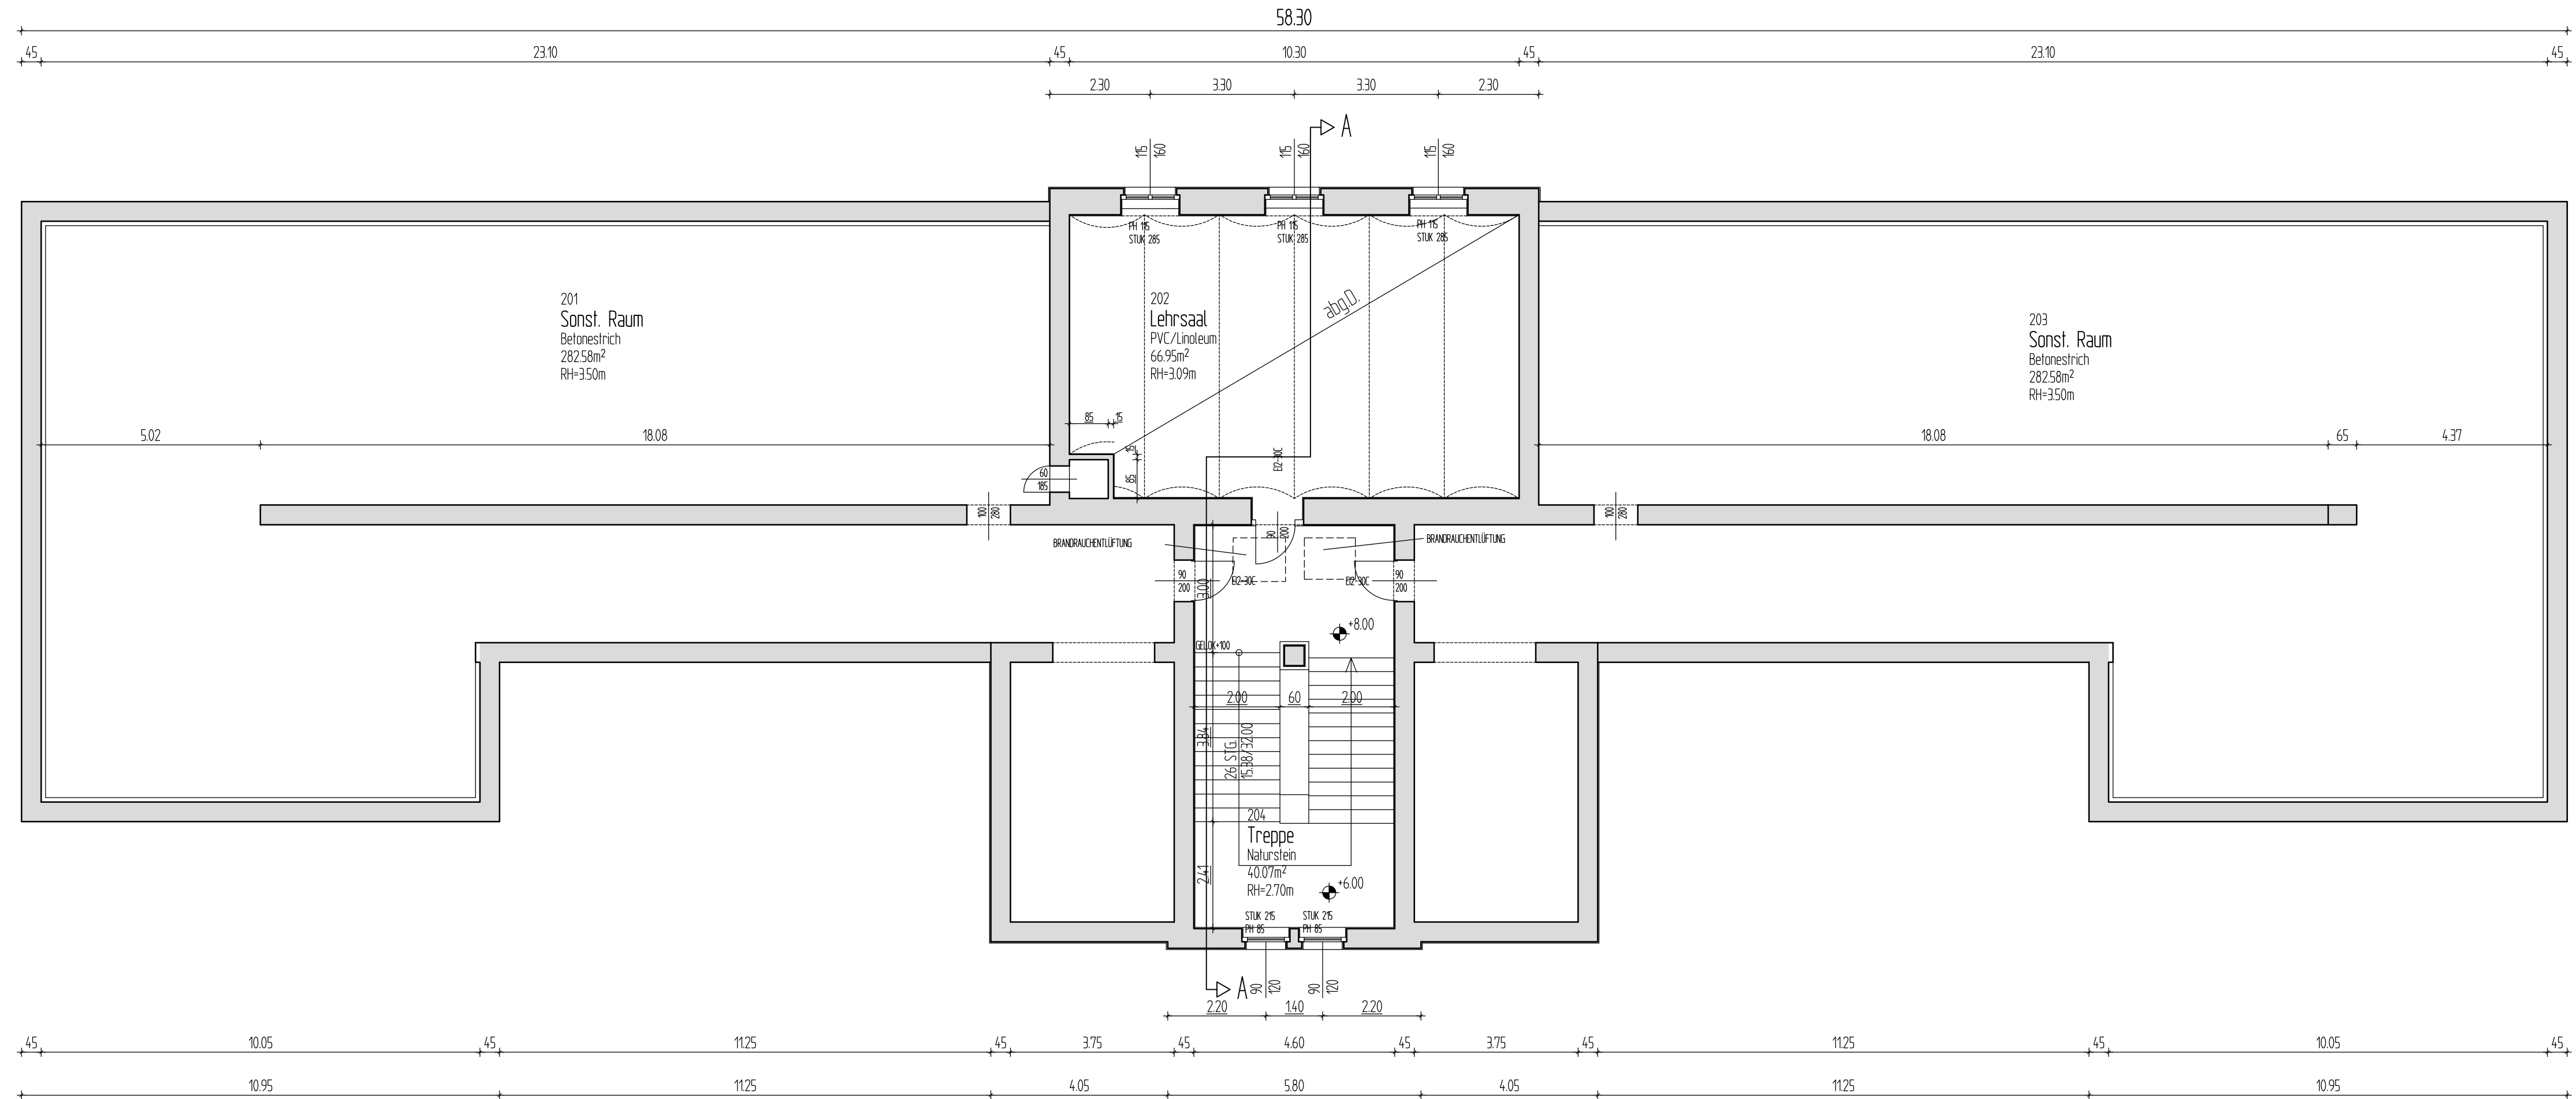

MILITÄRISCHES IMMOBILIENMANAGEMENT
1090 WIEN, Roßauer Lände 1


PARIE

VPW KASERNE (1N01)

VEGA-PAYER-WEYPRECHT KASERNE
1140 WIEN
Breitenseer Str. 61

BÜRO- UND SCHULGEBÄUDE (012)

Übersichtslageplan

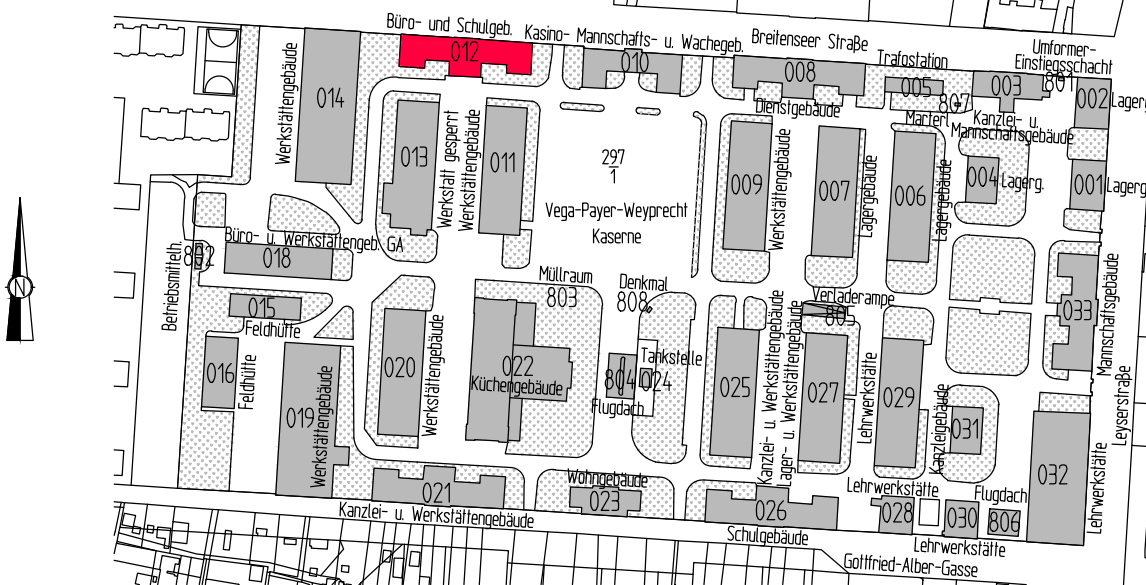

Planverfasser:

MSZ1 - WIEN

1090 WIEN, Roßauer Lände 1

Tel.: 05 0201 / 10 - 39400

Gst. Nr.: 297/1

EZ.: 344

KG.: 01202

NEUBAU

BESTANDSPLAN

GRUNDRISS DACHGESCHOSS


Maßstab: 1:100

GRUNDZAHL	PLANNUMMER	Pl.Nr. d. AN
698480	1N01-012-DG-B	----
	LIEGEV Objekt Inhalt	

Index	Planerstellung/Änderungen	Datum	Gez.	Gen.
001	Ersterstellung RL CAD-Hochbau 1988	1998	HIHO	HGVBS
002	Anpassung von RL CAD-Hochbau 1998 auf BMLV RL CAD-Hochbau 2004	25.05.2007	HIHO	HGVBS
003	Anpassung an Bestand Fa. Risk	16.05.2011	Risk Control	Risk Control
004	Aktualisierung IDB-Raumstempel	26.09.2014	Schwerdtner	MIM
005	Aktualisierung lt. Begehung	19.04.2016	Schwerdtner	MIM

Pfäd: F:\MSZ01 Wien\40 - CAD\Bestand\1N01 - VPW Kas\012 - Mannschaftsgebäude

ACA2015

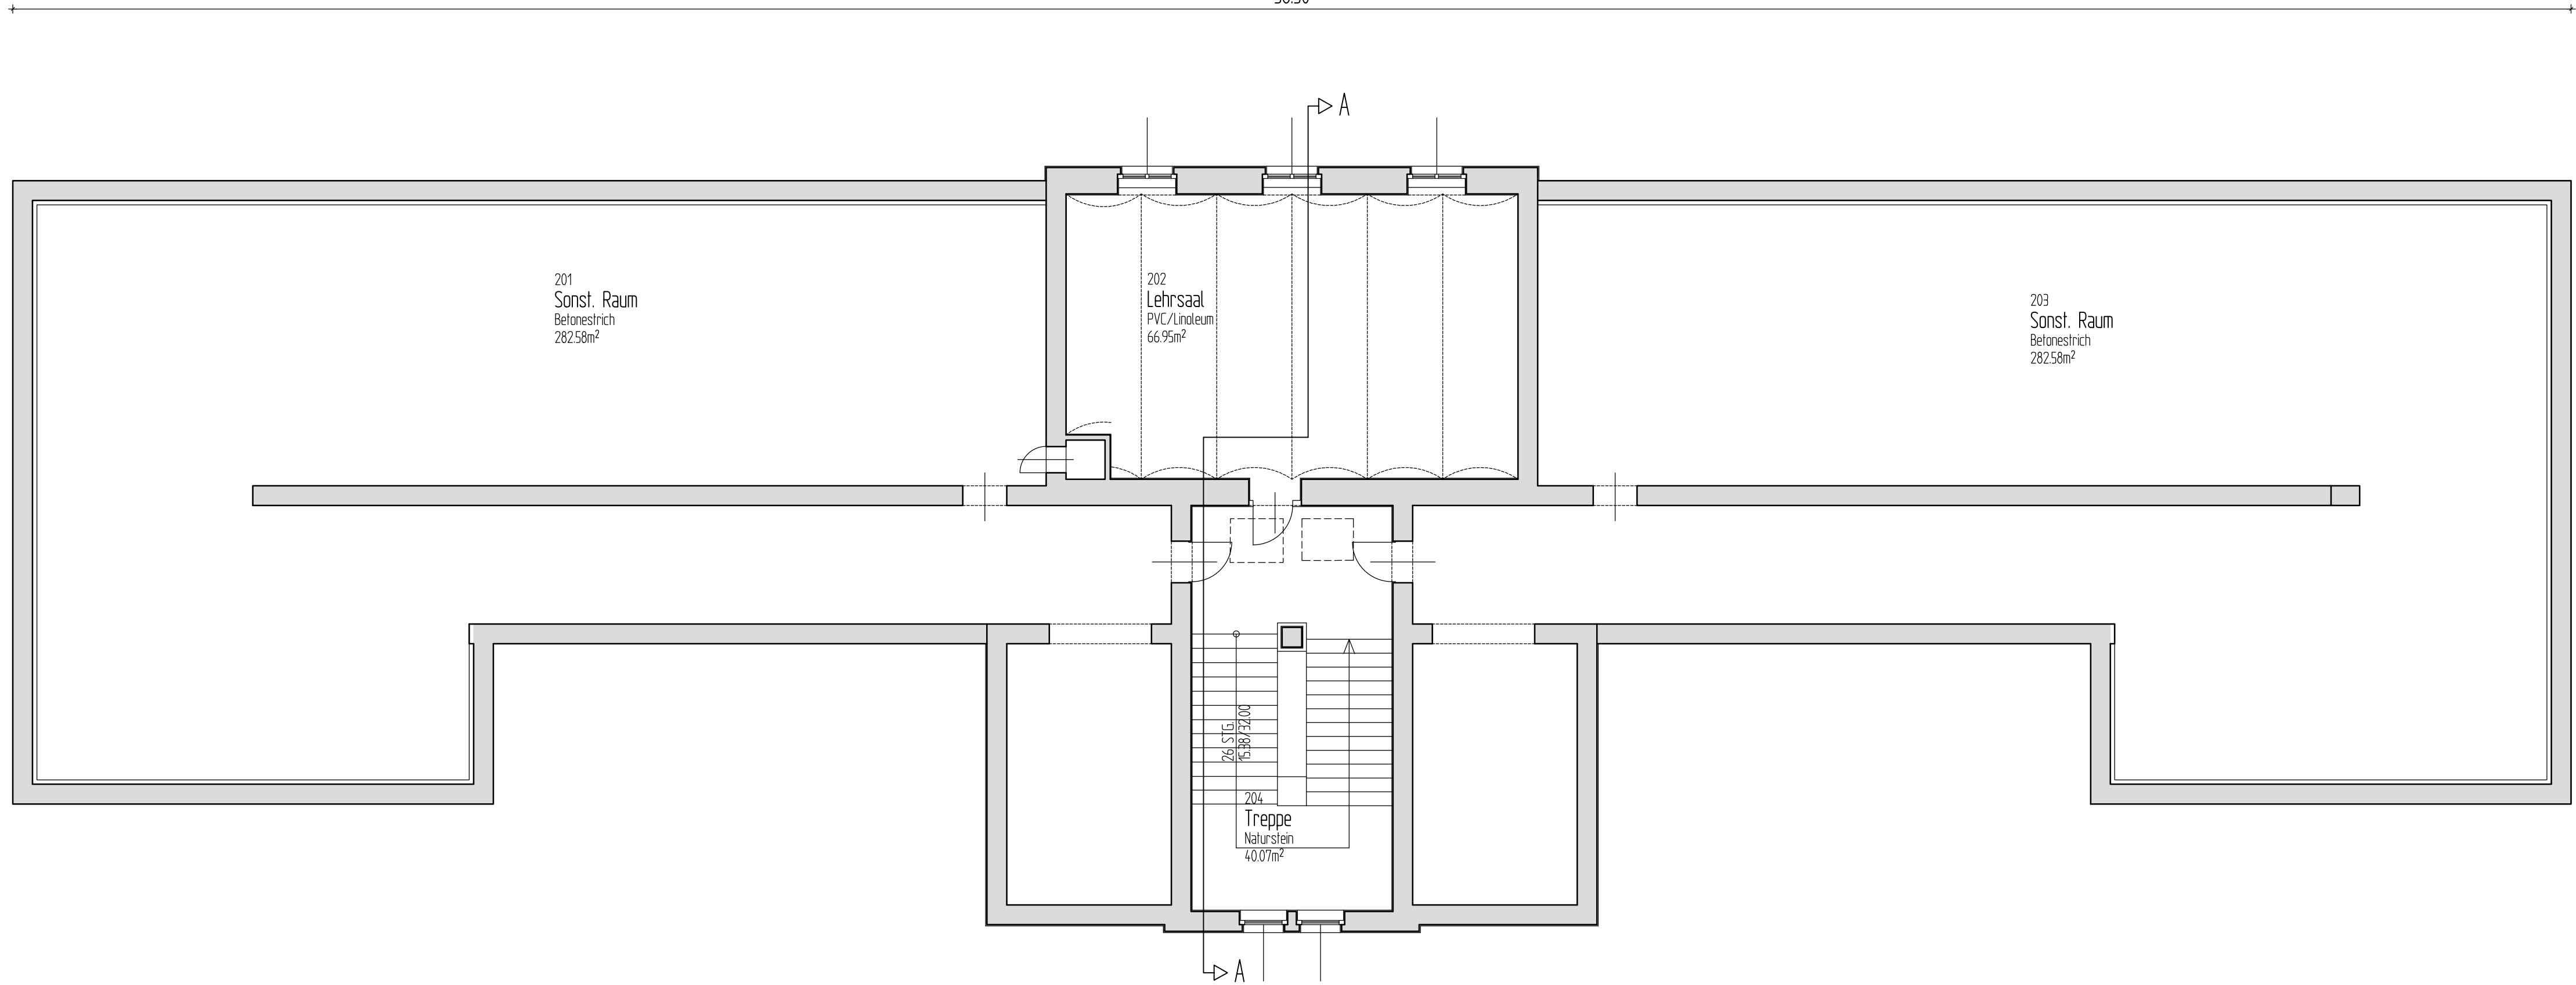

MILITÄRISCHES IMMOBILIENMANAGEMENT
1090 WIEN, Roßauer Lände 1


PARIE

VPW KASERNE (1N01)

VEGA-PAYER-WEYPRECHT KASERNE
1140 WIEN
Breitenseer Str. 61

BÜRO- UND SCHULGEBÄUDE (012)

Übersichtslageplan

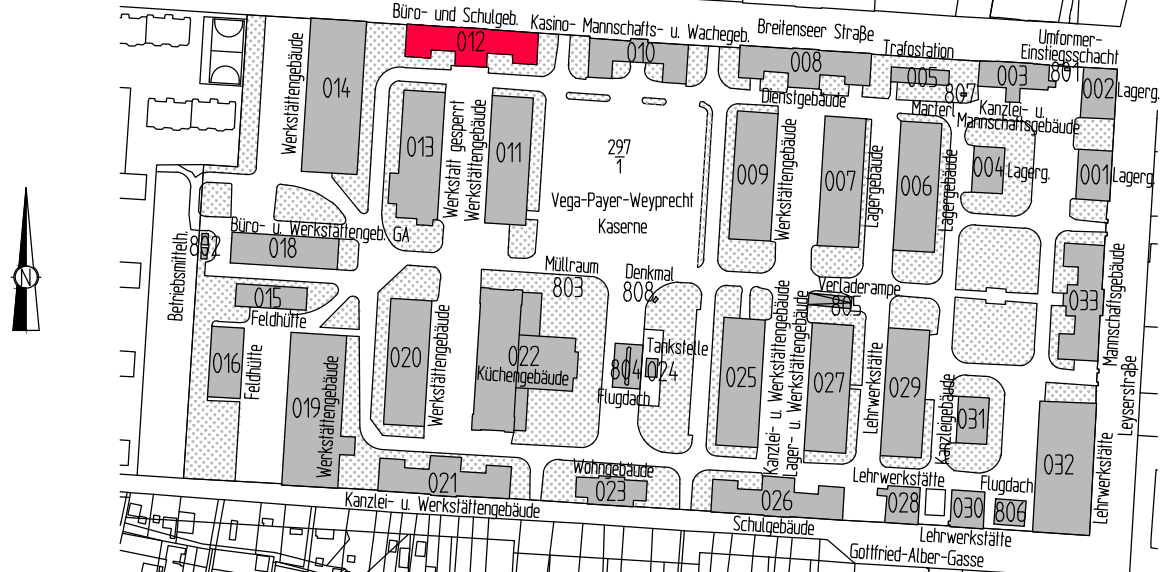

Planverfasser:

MSZ1 - WIEN

1090 WIEN, Roßauer Lände 1
Tel.: 05 0201 / 10 - 39400

Gst. Nr.: 297/1

EZ.: 344

KG.: 01202 NEUBAU

NUTZERPLAN GRUNDRISS DACHGESCHOSS


Maßstab: 1:100

GRUNDZAHL	PLANNUMMER	Pl.Nr. d. AN
698480	1N01-012-DG-B	----
LIEGEV	Objekt	Inhalt

Index	Planerstellung/Änderungen	Datum	Gez.	Gen.
001	Ersterstellung RL CAD-Hochbau 1988	1998	HIHO	HGVBS
002	Anpassung von RL CAD-Hochbau 1998 auf BMLV RL CAD-Hochbau 2004	25.05.2007	HIHO	HGVBS
003	Anpassung an Bestand Fa. Risk	16.05.2011	Risk Control	Risk Control
004	Aktualisierung IDB-Raumstempel	22.09.2014	Schwerdtner	MIM
005	Aktualisierung lt. Begehung	19.04.2016	Schwerdtner	MIM

PfAd: F:\MSZ01 Wien\40 - CAD\Besand\1N01 - VPW Kas\012 - Mannschaftsgebäude

ACA2015

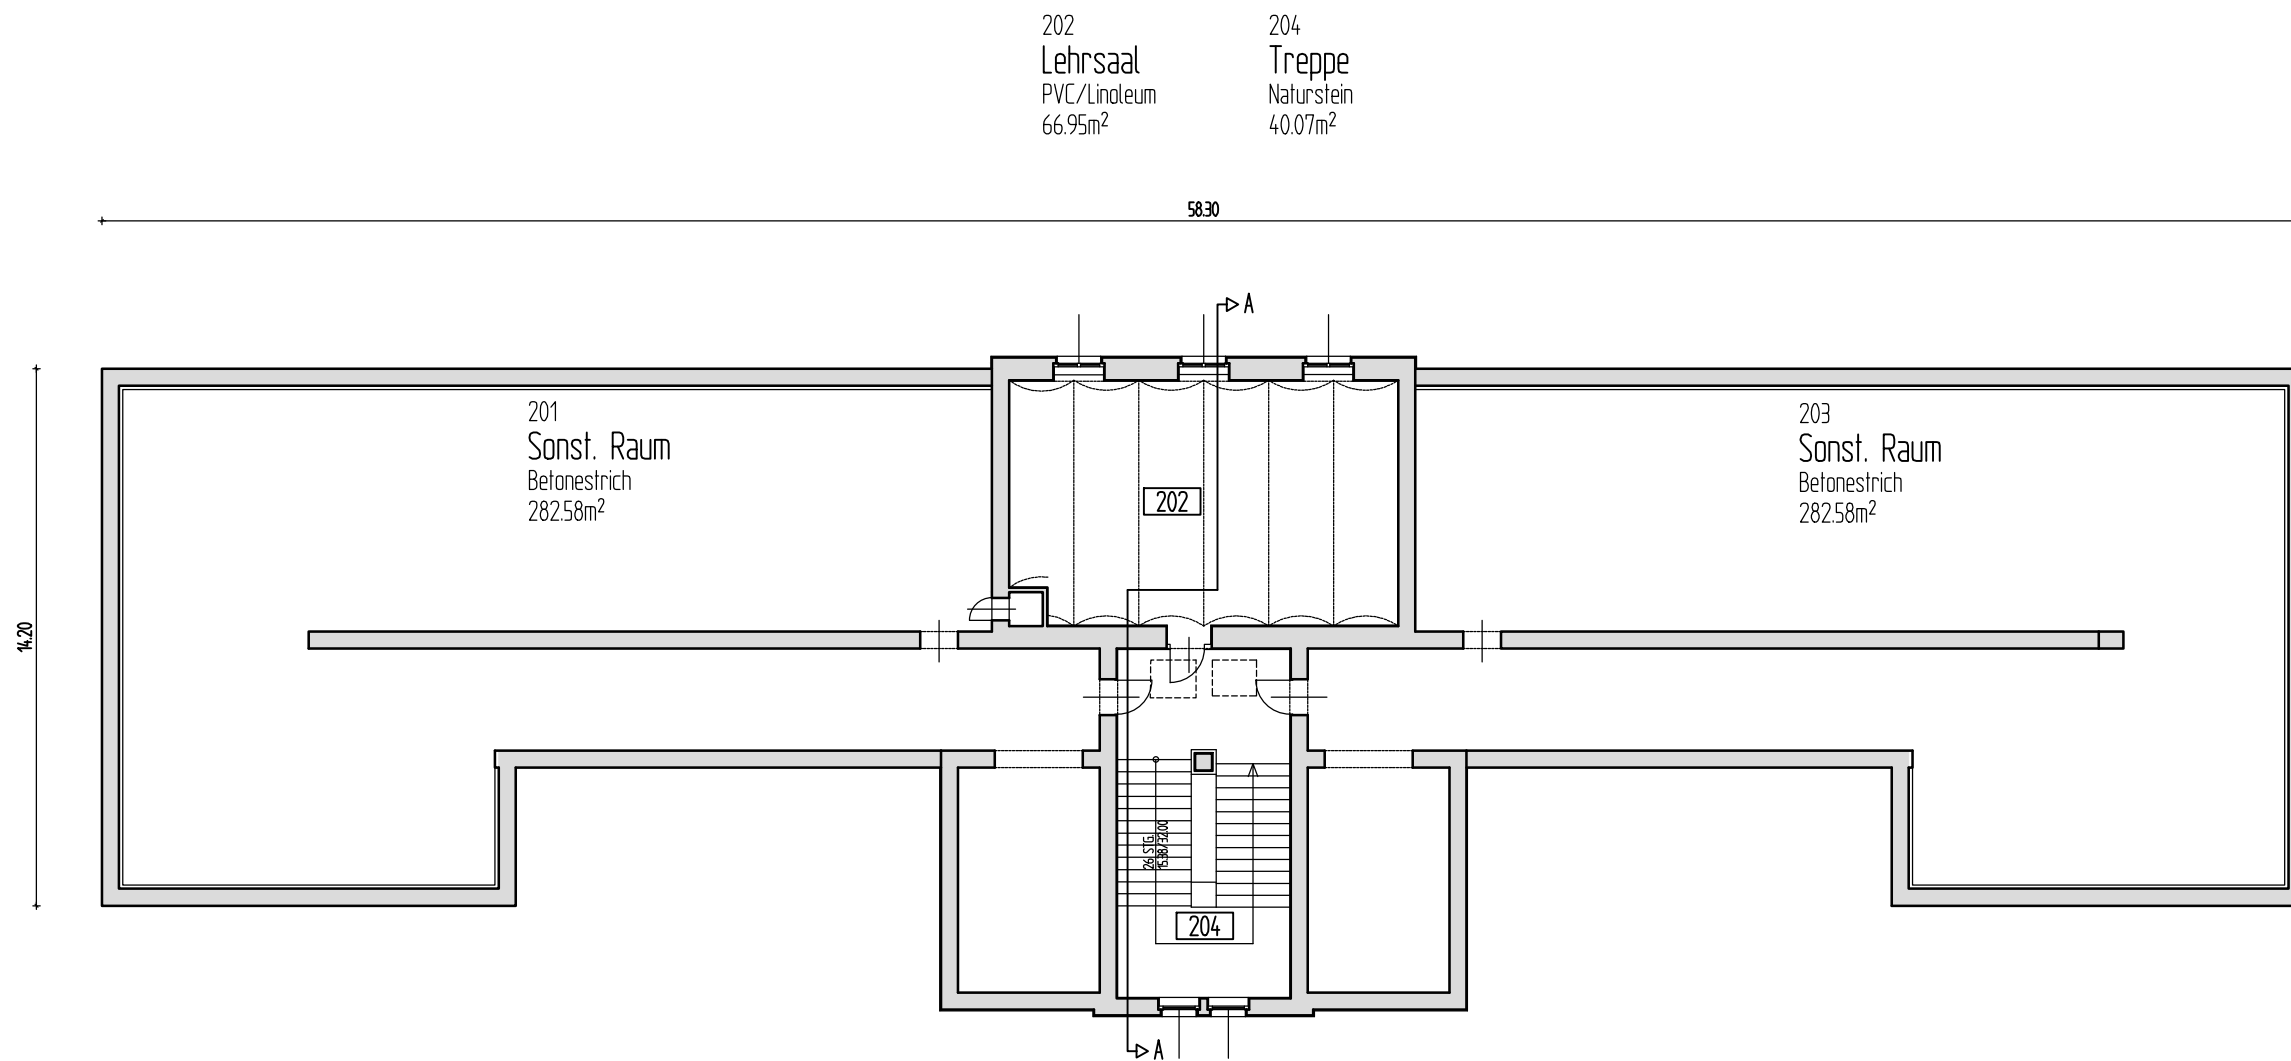

NUTZERPLAN

BÜRO- UND SCHULGEBÄUDE (012)
GRUNDRISS DACHGESCHOSS

VPW KASERNE (1N01)
1140 WIEN



MSZ 1 - WIEN

1N01-012-DG-B
LIEGEV Objekt Inhalt

Maßstab
1:200

Pfad: F:\MSZ01 Wien\40 - CAD\Bestand\1N01 - VPW Kas\012 - Mannschaftsgebäude

15.12.2016/HH0

ACA2013