

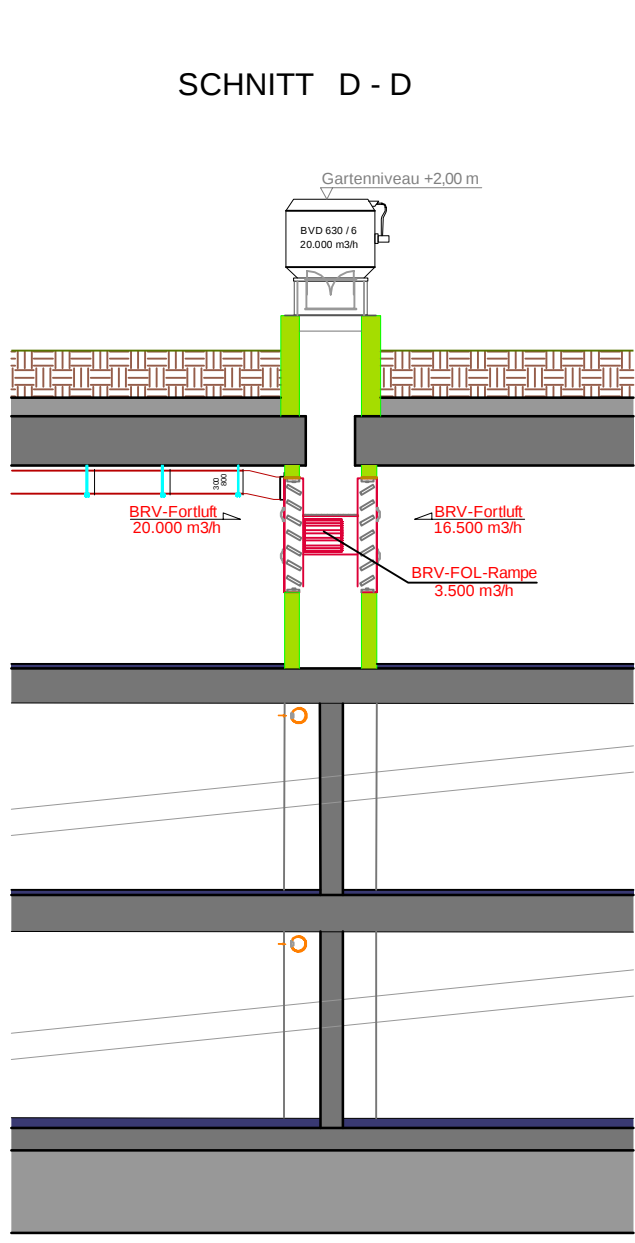


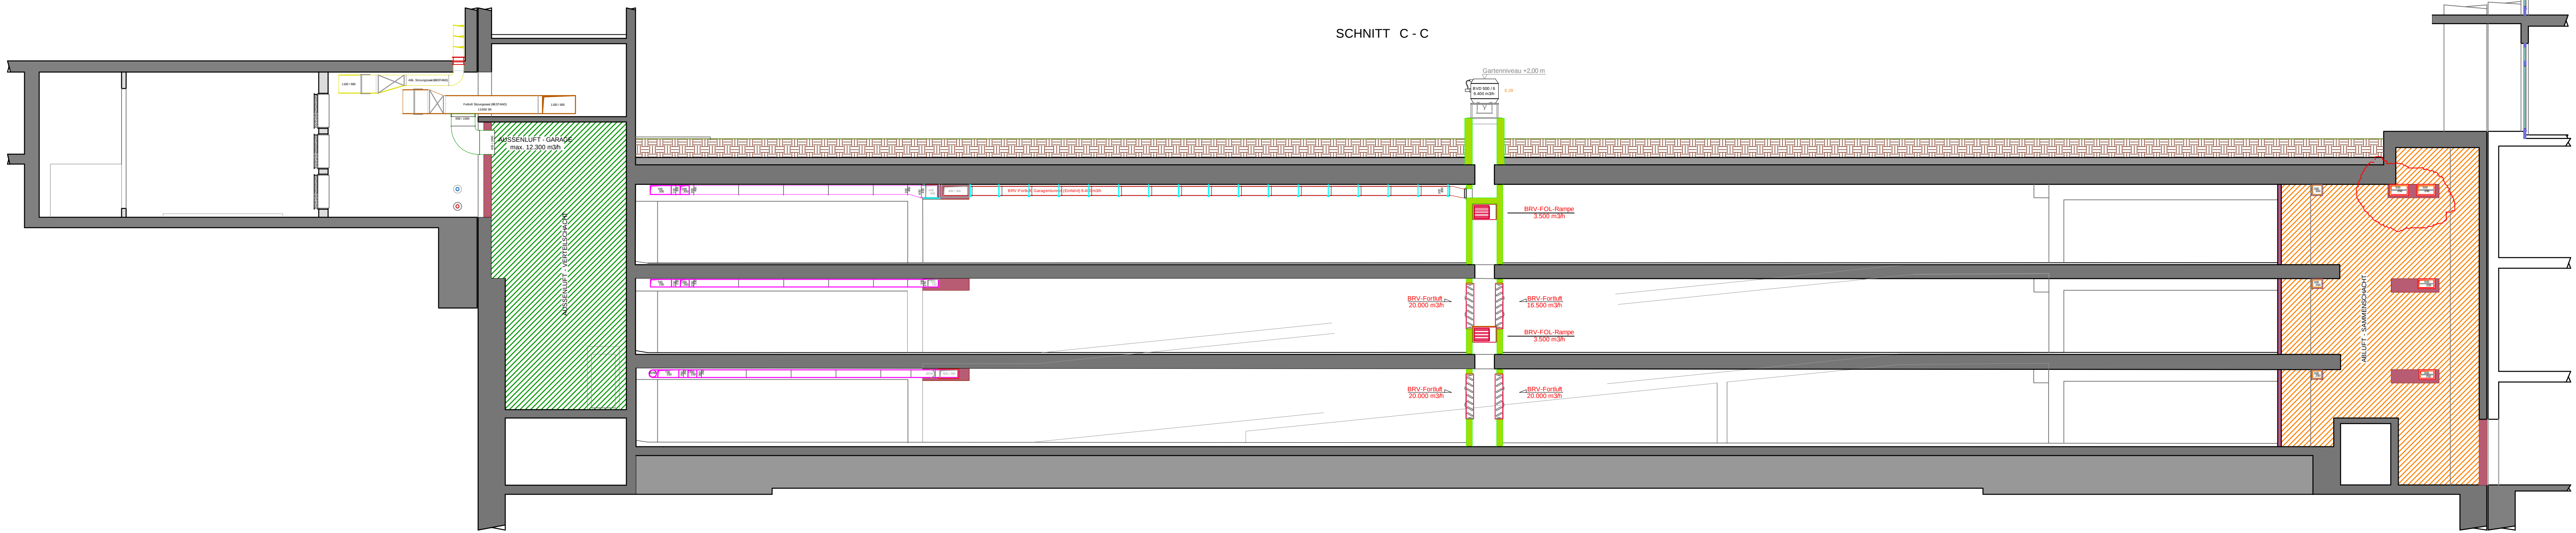

- LEGENDE - BESTAND**
- ABLUF GARAGE
 - LÜFTUNG SCHLEUSEN
 - HYDRANTENANLAGE - ANSCHLUSS mit C - KUPPLUNG 2"
- LEGENDE - NEU**
- AUSSENLUFT GARAGE
 - ZULUF GARAGE
 - ABLUF GARAGE
 - FORTLUF GARAGE
 - TEXT - CO - LÜFTUNG
 - BRANDRAUCHABSAUGUNG
 - TEXT - BRV / ENTRAUCHUNG
 - TEXT - BRV / NACHSTRÖMUNG
 - BRANDSCHUTZKLAPPE - RUND
 - BRANDSCHUTZKLAPPE - ECKIG
 - ENTRAUCHUNGSKLAPPE - ABLUF
 - ENTRAUCHUNGSKLAPPE - NACHSTRÖMUNG
 - BRANDGASVENTILATOR
 - SCHALLDÄMPFER
 - KANALVENTILATOR
 - ABSPERR - REGELKLAPPE - RUND
 - ABSPERR - REGELKLAPPE - ECKIG
 - BRANDBESTÄNDIGE ISOLIERUNG
 - WAHLSCHALTER GARAGENLÜFTUNG
 - TASTER BRE - ANLAGE
 - HUPENQUITTIERUNG
 - WARNHUPE
 - CO - MESSFÜHLER +1,40 m
- CO - WARNSCHILDER / HINWEISSCHILDER**

zugehöriger Grundrissplan Dachdraufsicht siehe Pl. Nr. 2022 EIN_AK-GAR-DD
zugehöriger Grundrissplan Erdgeschoss siehe Pl. Nr. 2022 EIN_AK-GAR-E01
zugehöriger Grundrissplan 1.Untergeschoss siehe Pl. Nr. 2022 EIN_AK-GAR-101
zugehöriges SCHEMA GARAGENLÜFTUNG siehe Pl. Nr. 2022 EIN_AK-GAR-S-CO

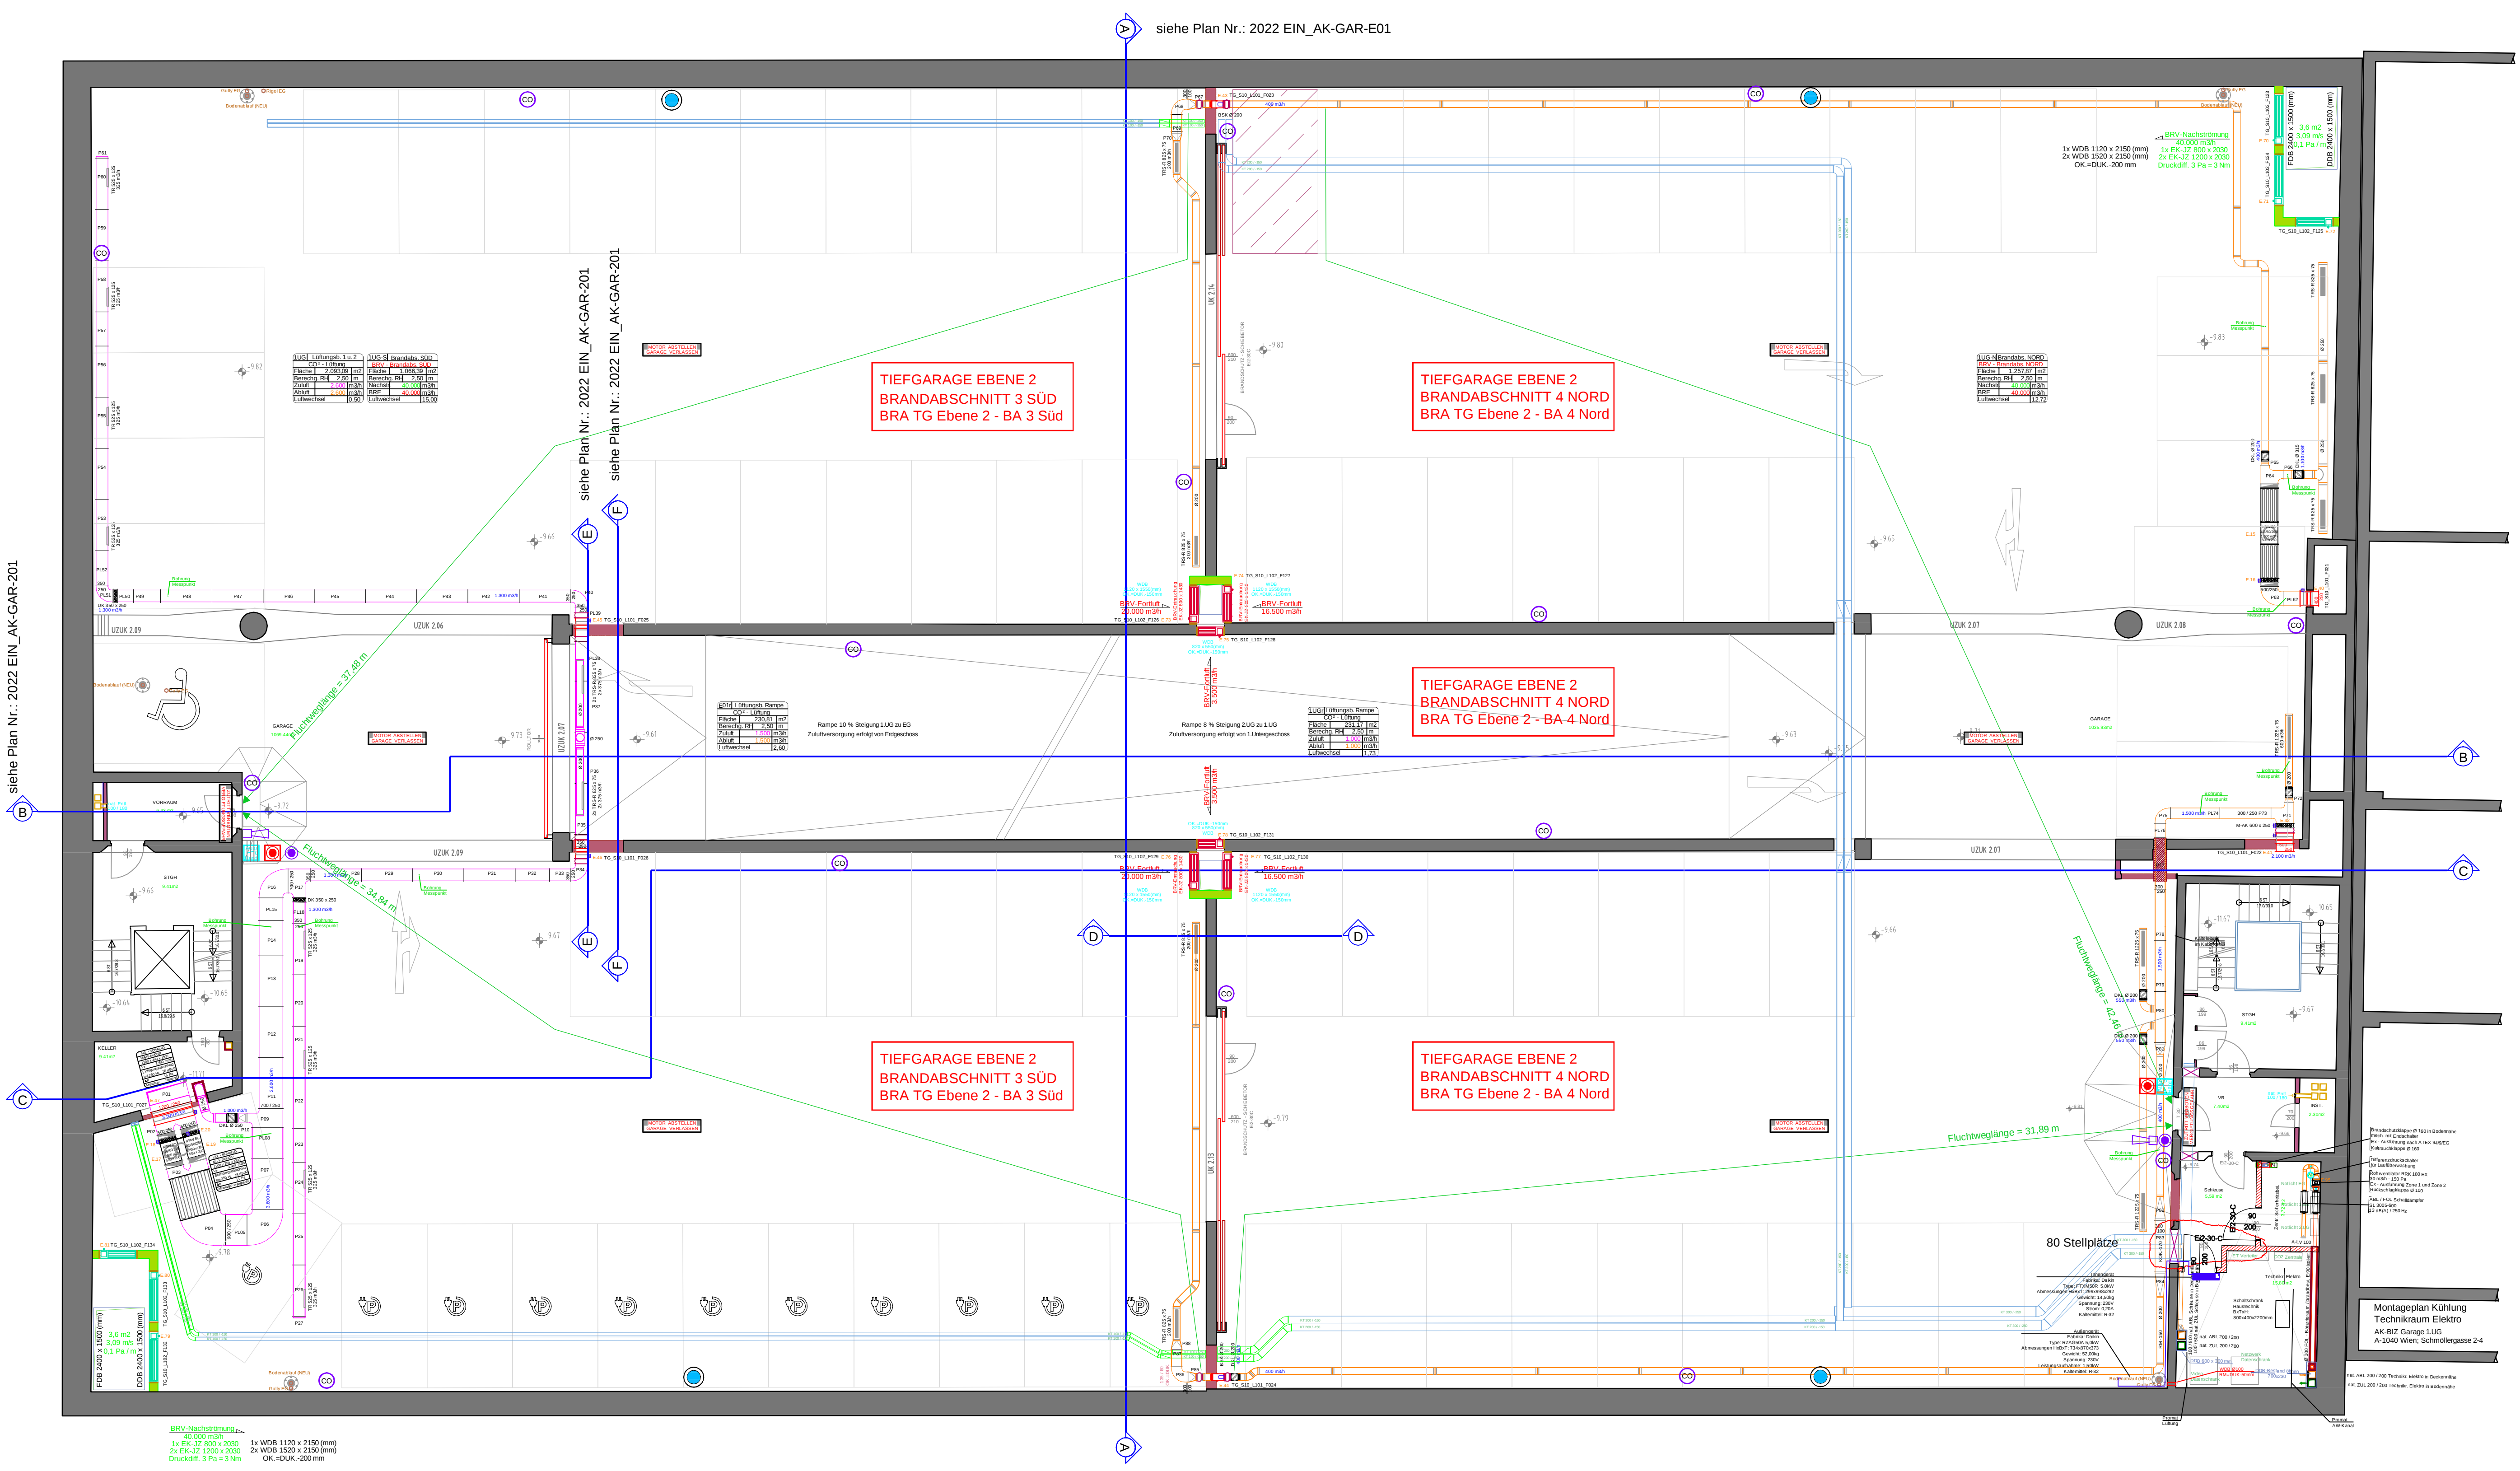

sofern nicht anders angegeben ist die
Luftkanaloberkante 50 mm unter Deckenunterkante

05	Brandabschnittsbezeichnungen eingetragen	DEJ	06.02.2023	IDW	06.02.2023
04	Anpassen der Leitungsführung nach Absprachen Cserno; Richtigstellung DB	WA/DEJ	18.07.2022	IDW	18.07.2022
03	Kabeltrassen eingezeichnet gemäß KOD v. 30-06-2022	WA	13.06.2022	IDW	18.07.2022
02	Gullys eingezeichnet	DEJ	24.06.2022	IDW	24.06.2022
01	Ausführungsplan erstellt	DEJ	23.06.2022	IDW	23.06.2022

Index:	Änderung:	Datum:	Gepr.:	Datum:	Gepr.:	Datum:
Koordiniert mit den Firmen/Gewerke						

PARIE: -

PLANFREIGABE:

AS:

O&A:

Architekt:

Elektriker:

Architektenstand:

Elektronikstand:

BESTANDSPLAN

TIEFGARAGE BILDUNGSZENTRUM AK - WIEN
Schmöllergasse 2 - 4; A-1040 Wien

Caverion

Caverion Österreich GmbH
Laxenburg, Strassgasse 55A
A - 1230 Wien
Tel. 01 / 610 33 6
Fax 01 / 610 36 - 699
http://www.caverion.at

Die gesamte Planung ist zu unseren Gunsten rechtlich geschützt, bei sonstiger gerichtlicher behördlicher Verfügung	PLANINHALT:	Revitalisierung der Lüftungsanlagen für die bestehende Garage; Nachrüsten der Brandrauchverdünnungsanlage ; 1.Untergeschoss	Format:	-
GEWERK	BAUTEL.	GESCHOS	LAUFENDENUMMER	INDEX
HKLS	-	1UG	02	05
PLANVERFASSTER	Gepr.:	DEJ	Datum:	23.06.2022
Gepr.:	IDW	Datum:	23.06.2022	