


LEGENDE

- KH Kugelhahn
- AK Absperrklappe
- STAD Strangregulierventil
- STAF Strangregulierventil
- RSK Zwischenflasch-Rückschlagklappe
- RSV Rückschlagventil
- P Pumpe
- Schmutzfänger
- Sicherheitsventil
- Manometer
- Thermometer
- Fühler
- Autom.
- Entlüftungsventil

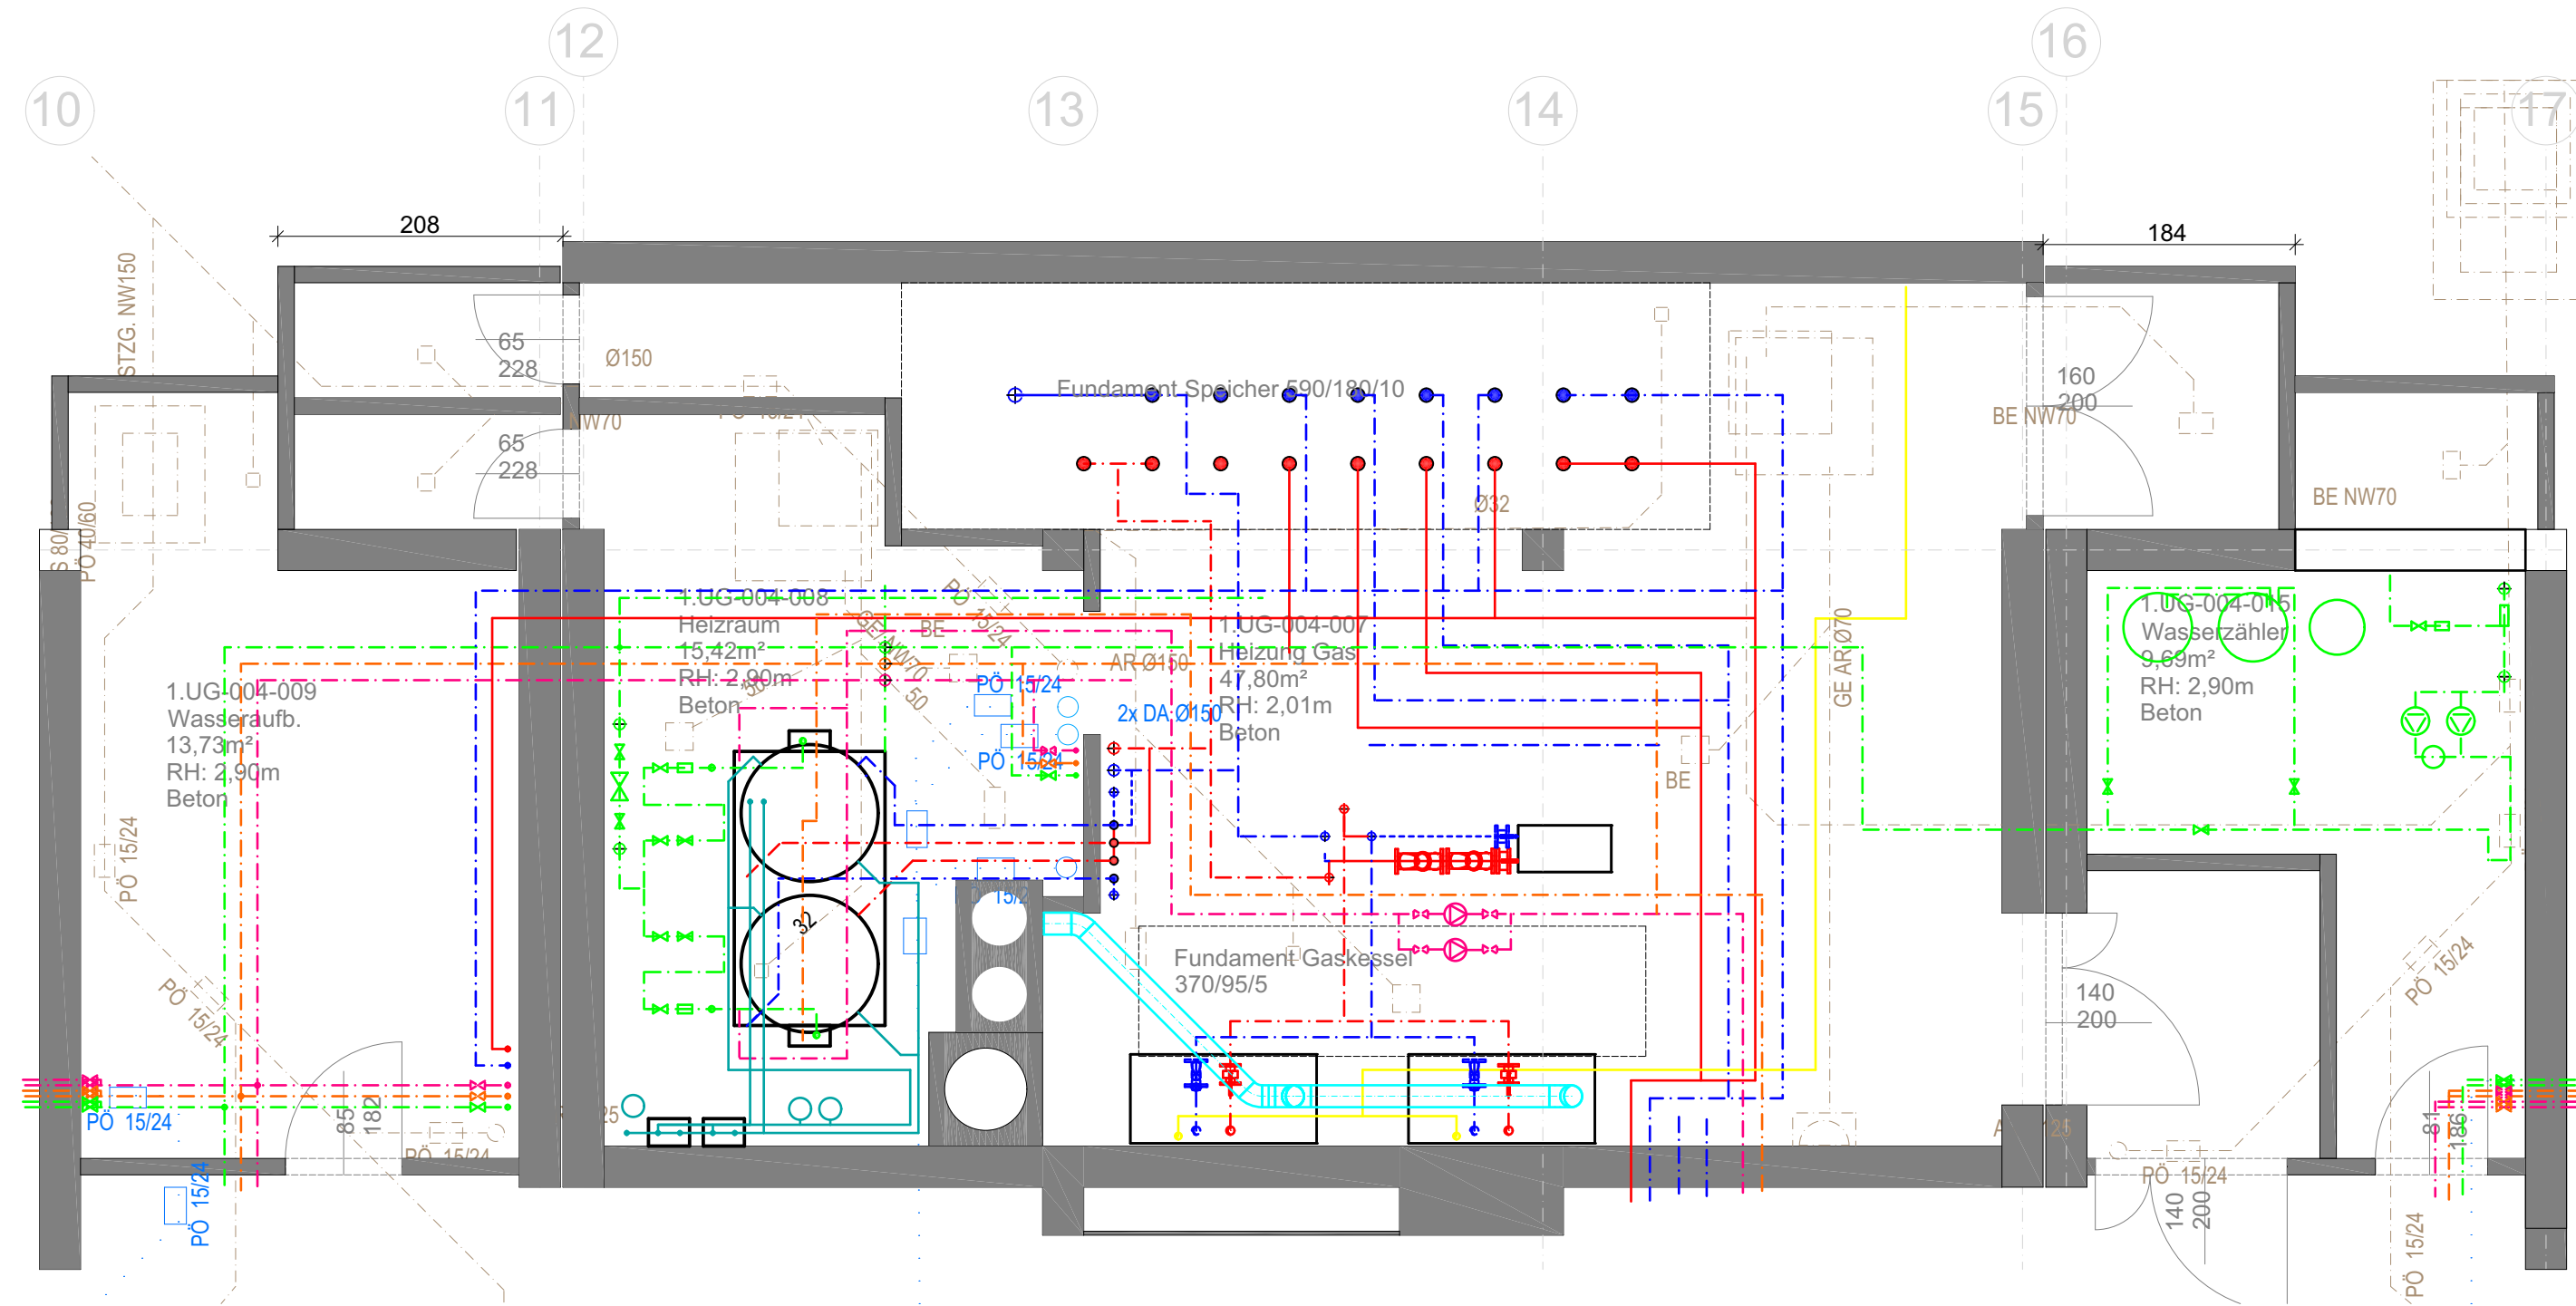

Plannummer: 905575-MP-HKLS-GR-UG-NB-000-00

AUSFERTIGUNG

EINLAGEZAHL

Strecke

34 - Wien Hbf. (a) - Staatsgrenze n. Nickelsdorf

Um - und Zubau Betriebsgebäude 2- Wien Zentralverschiebebahnhof Ailecgasse 12, 1110 Wien

Betriebsgebäude 2
km 6,781
BESTANDSPLAN

04					
03					
02					
01					
Version	Datum	Name	Beschreibung der Änderung		
OBJEKTNR.:			STRECKENNR.:		
ABSCHNITT Km / Stat.			ZVBf Kledering km 6,781		
Bearbeitet	Gezeichnet	14.03.2022	HE	Planinhalt HEIZUNG, KÄLTE, LÜFTUNG UND SANITÄR Grundriss Untergeschoss - NEUBAU	
Geprüft			Schwarz		
GZ					
Plangröße		1,09 m²			
Maßstab		1:50			
Planung:			Montage-Planung:		Fachreferent:
 Dipl. Ing. Alfred Offner GmbH 1210 Wien, Igna-Kock-Strasse 9 T: +43 1 278 98 88-0, F: +43 1 278 98 80 office@offnerwien.at, www.offnerwien.at			Unterschrift/Stempel		Unterschrift/Stempel
			Projektleitung:		Unterschrift/Stempel