
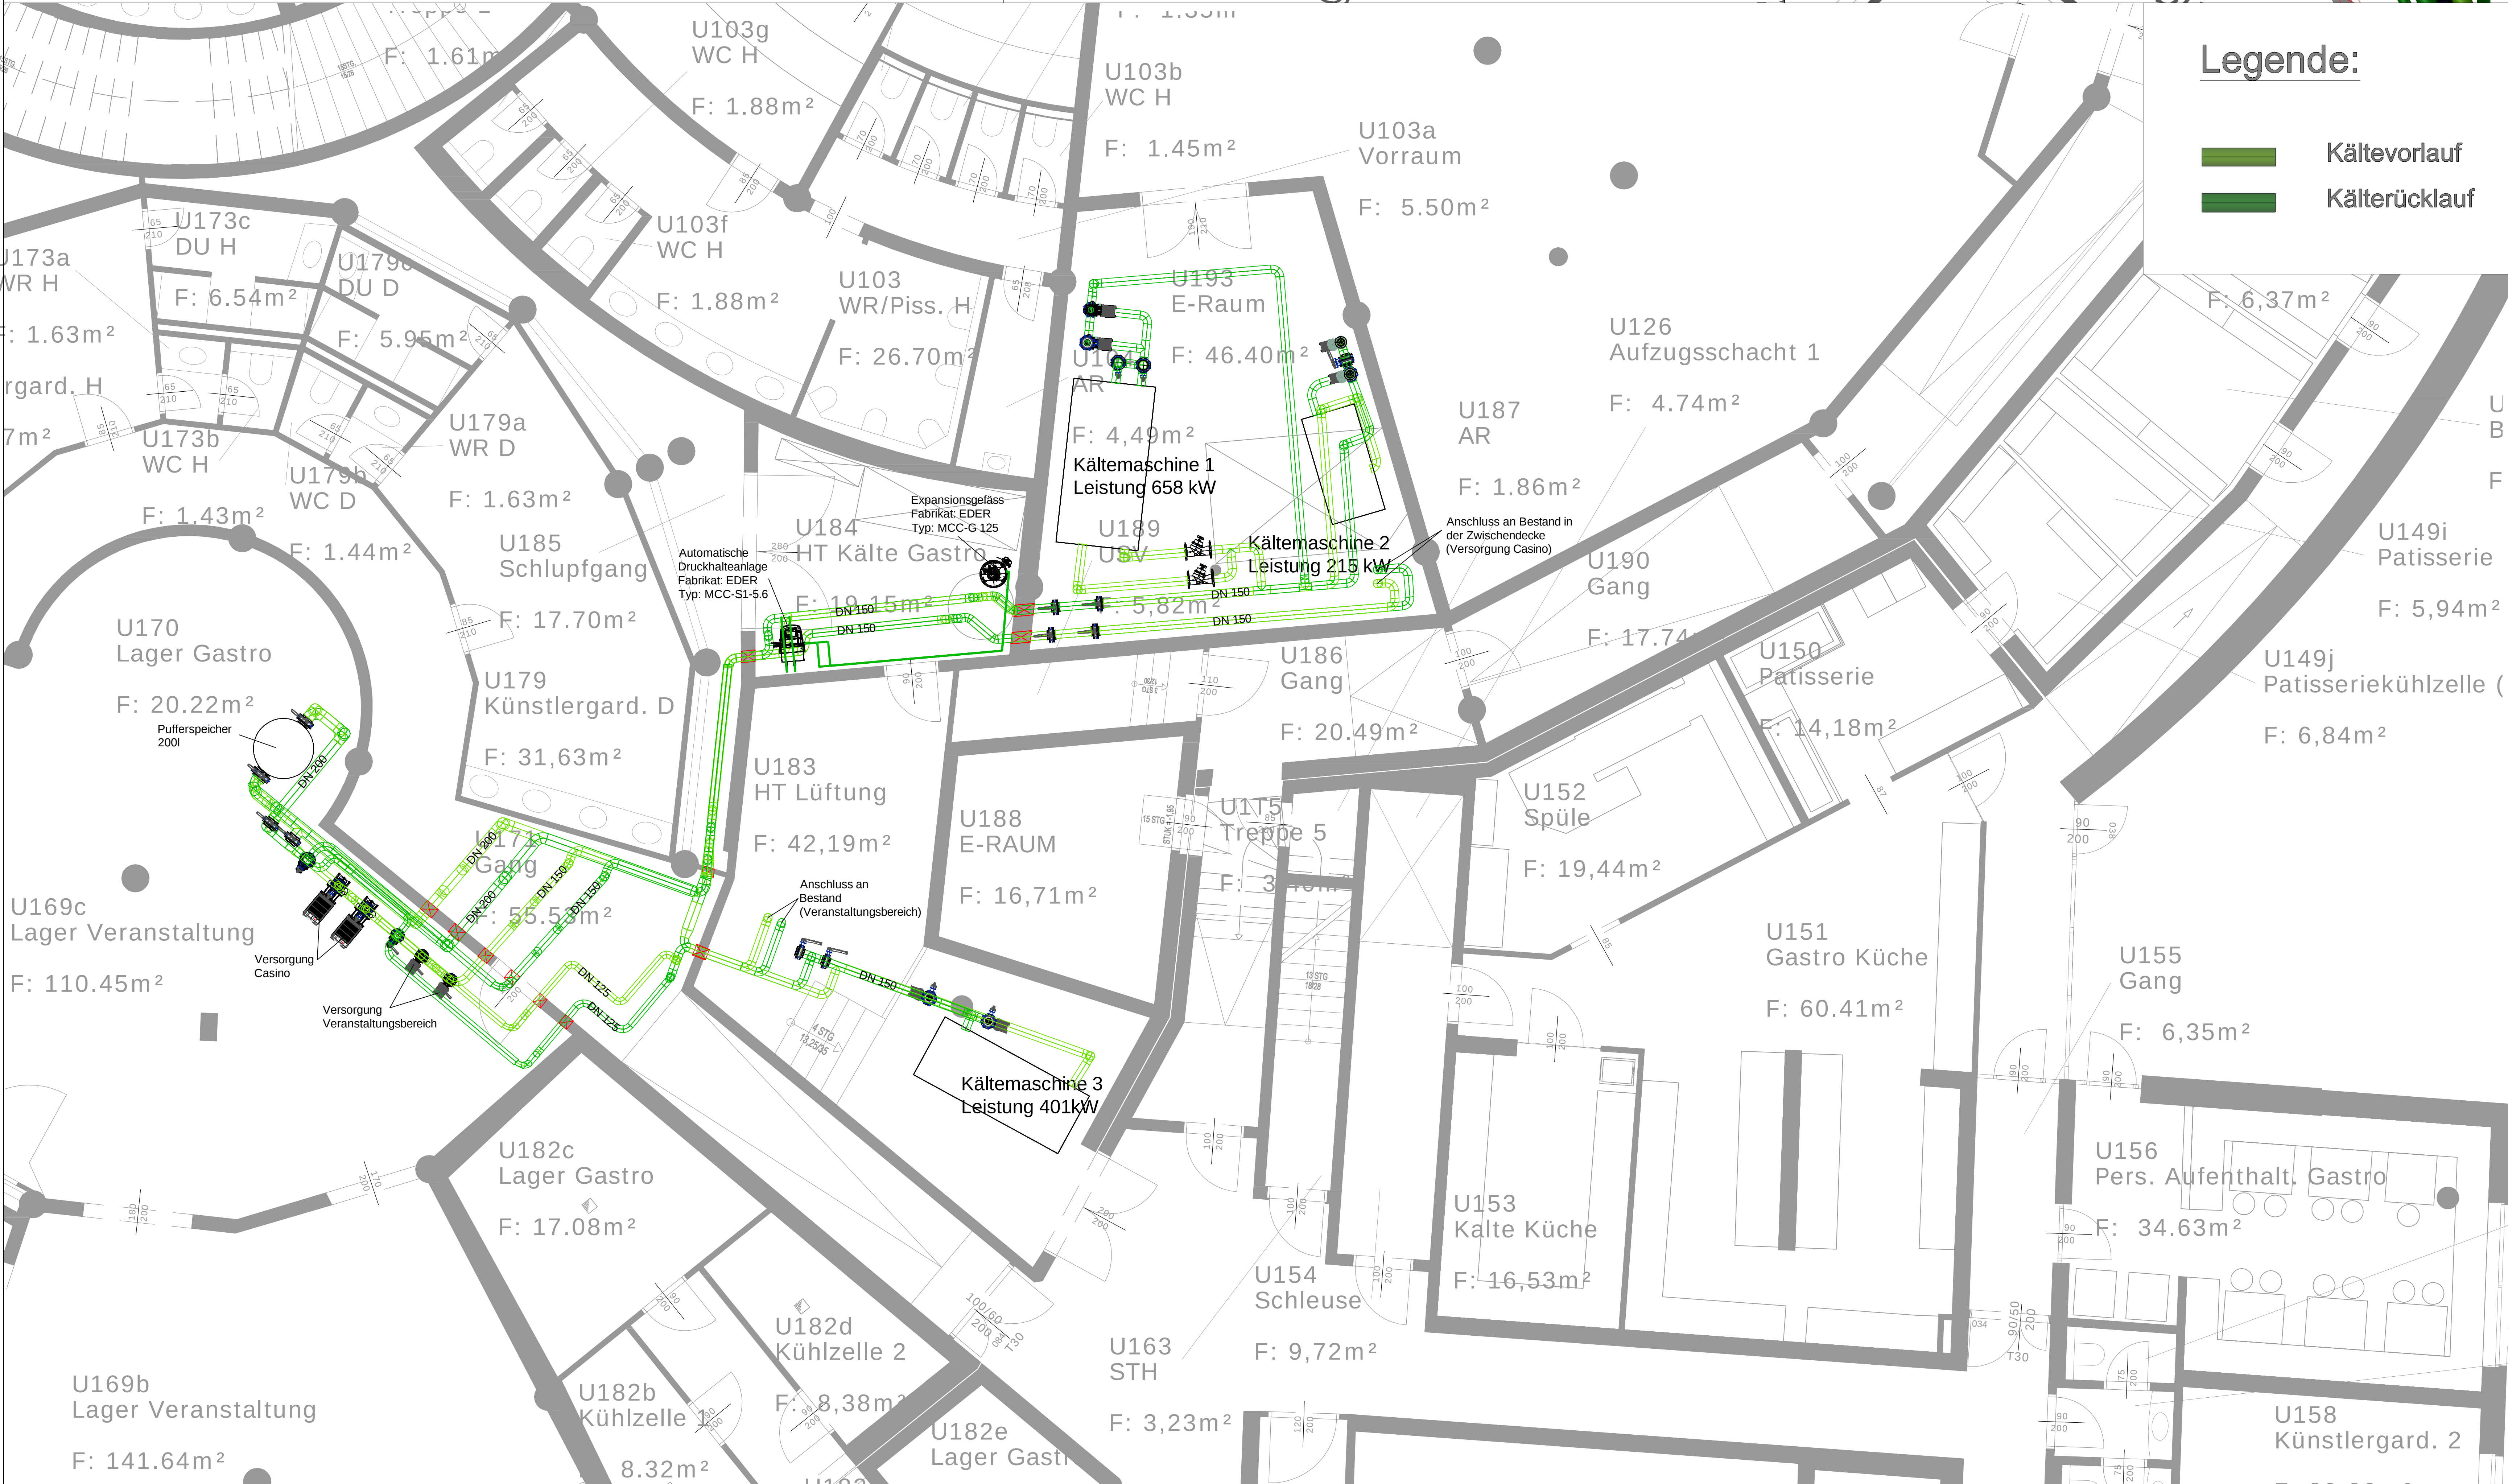
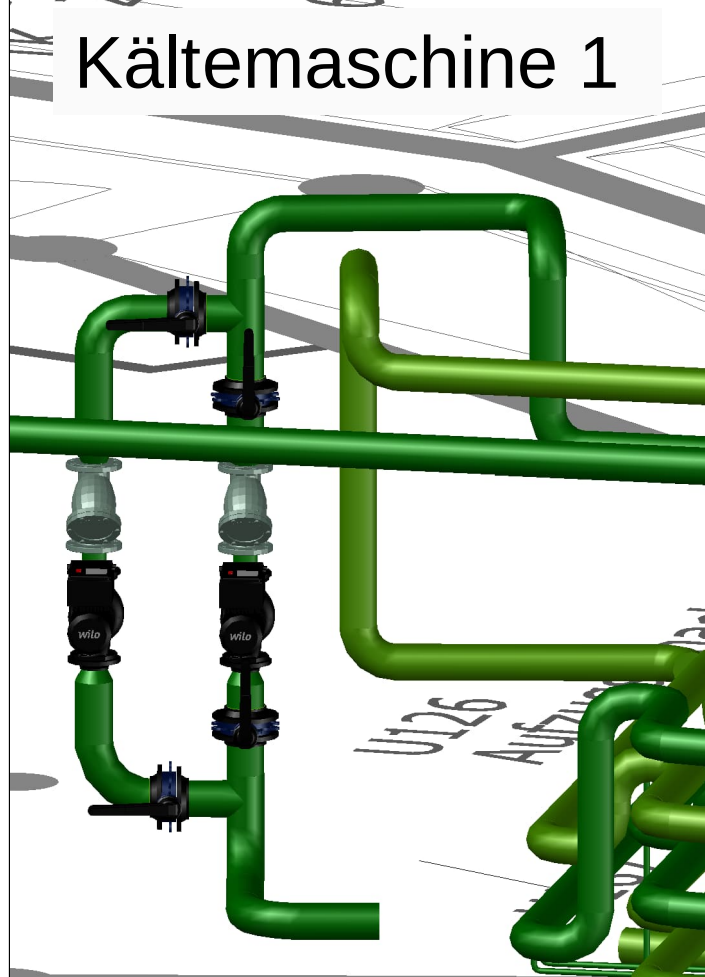
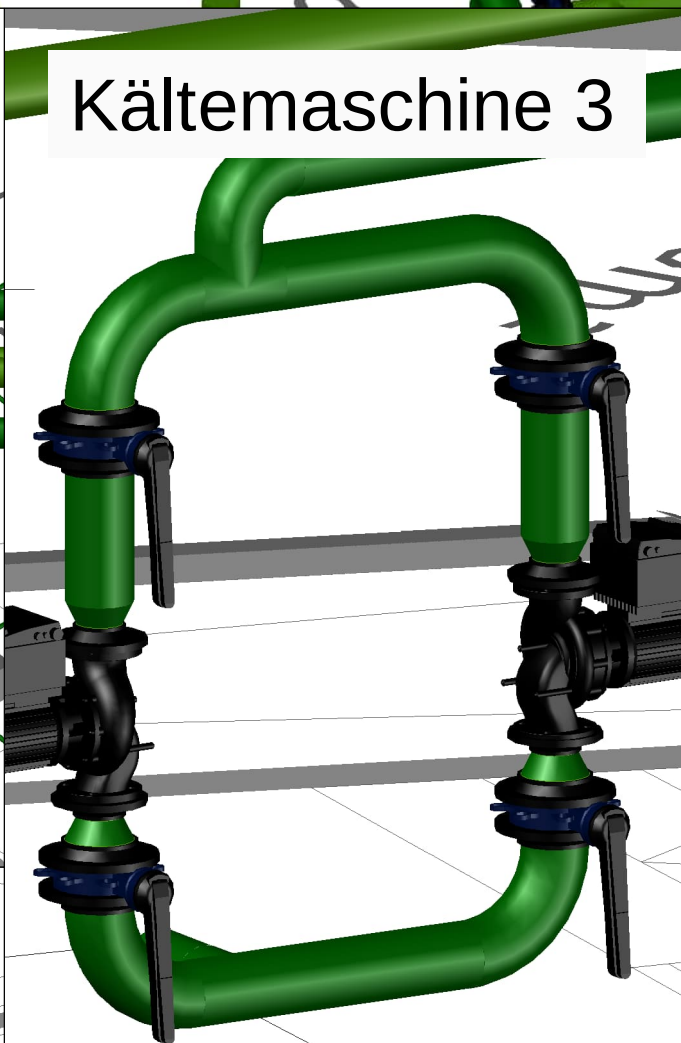
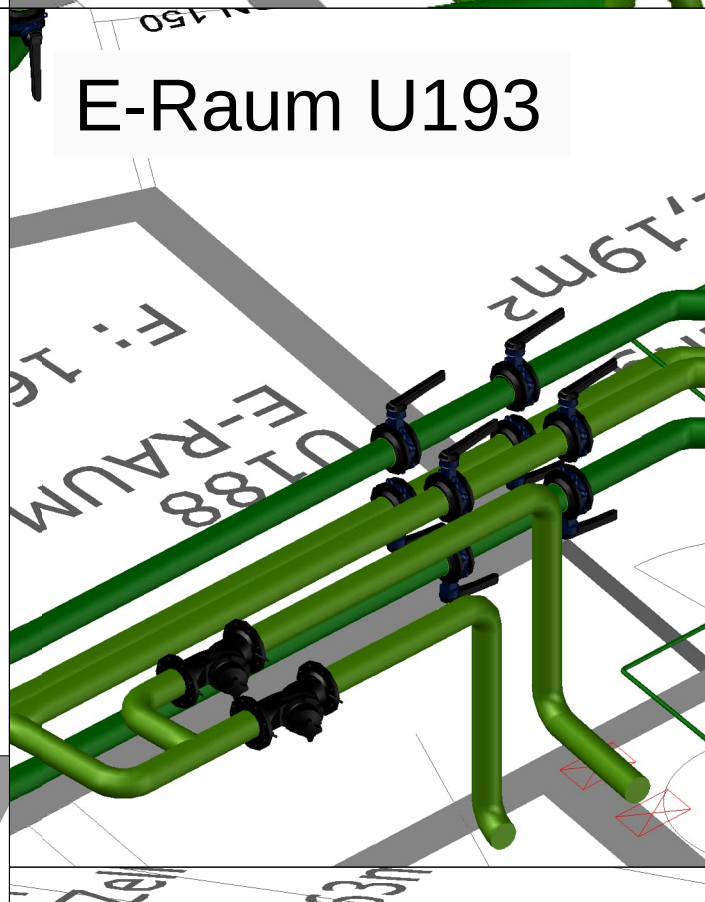
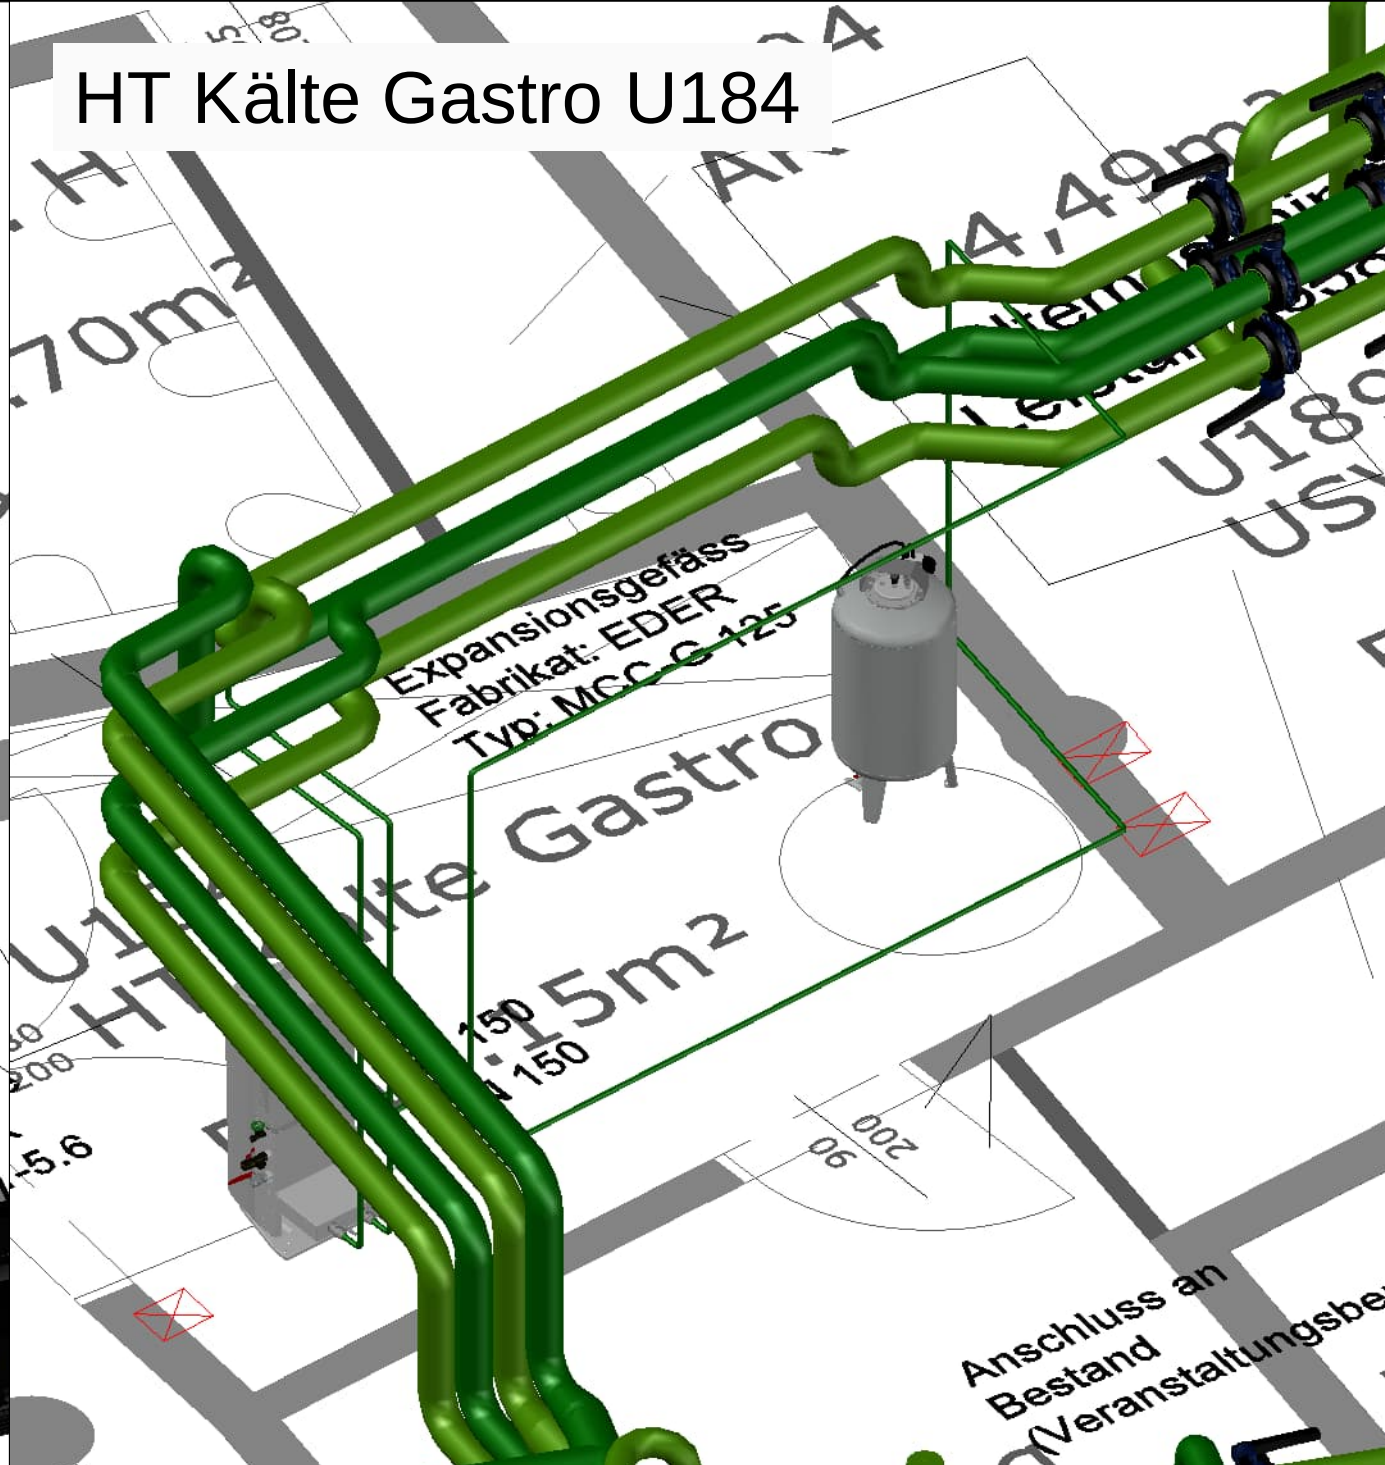
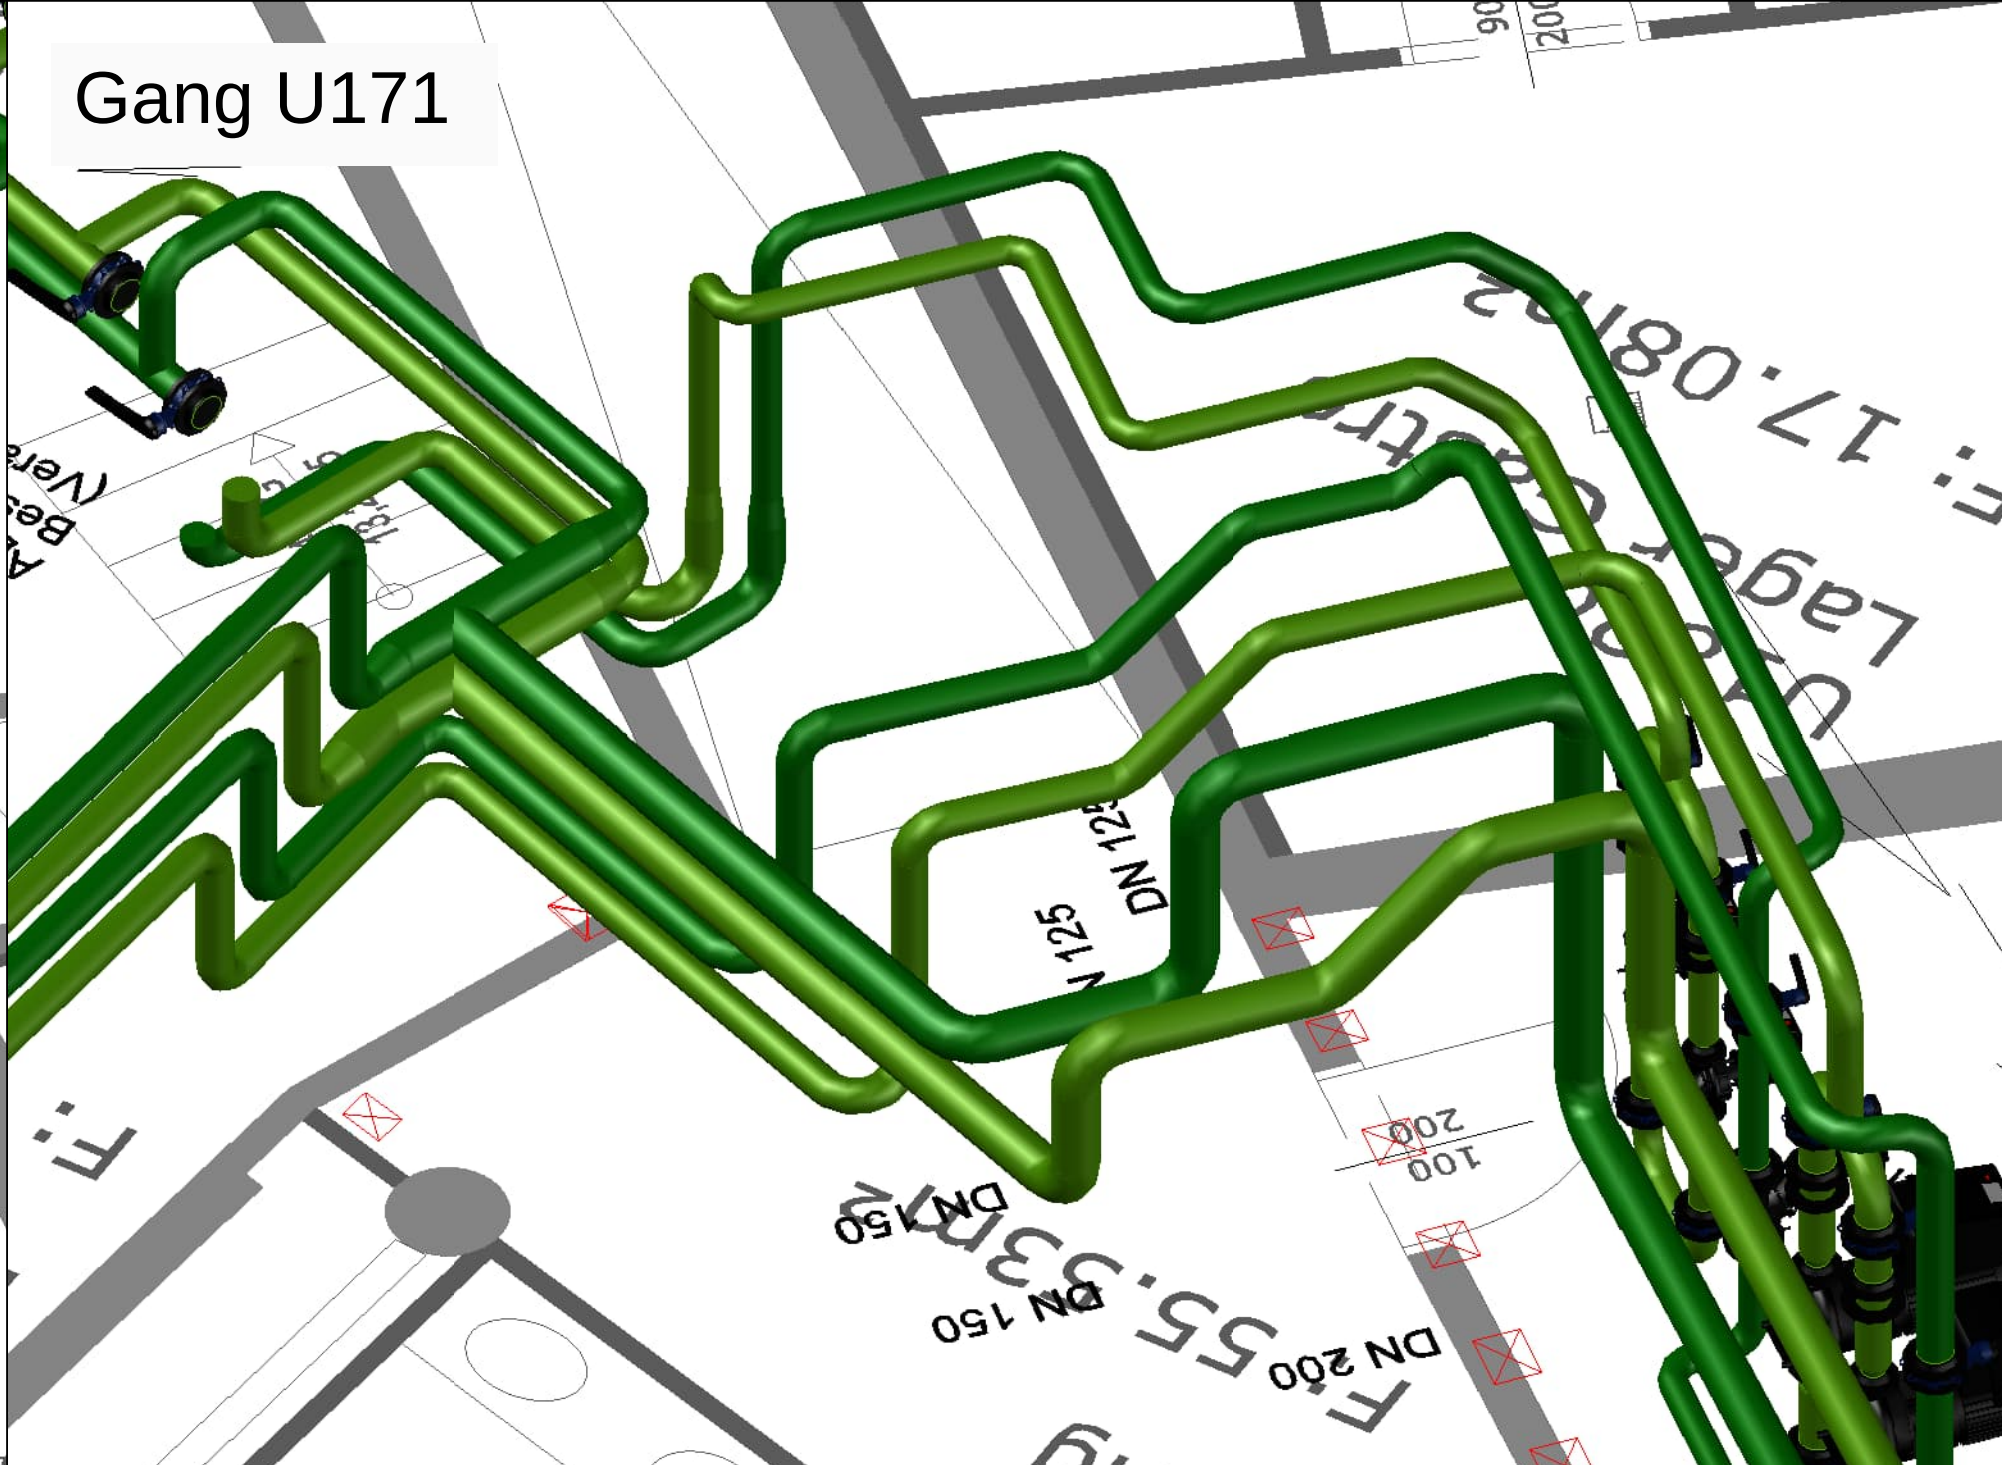
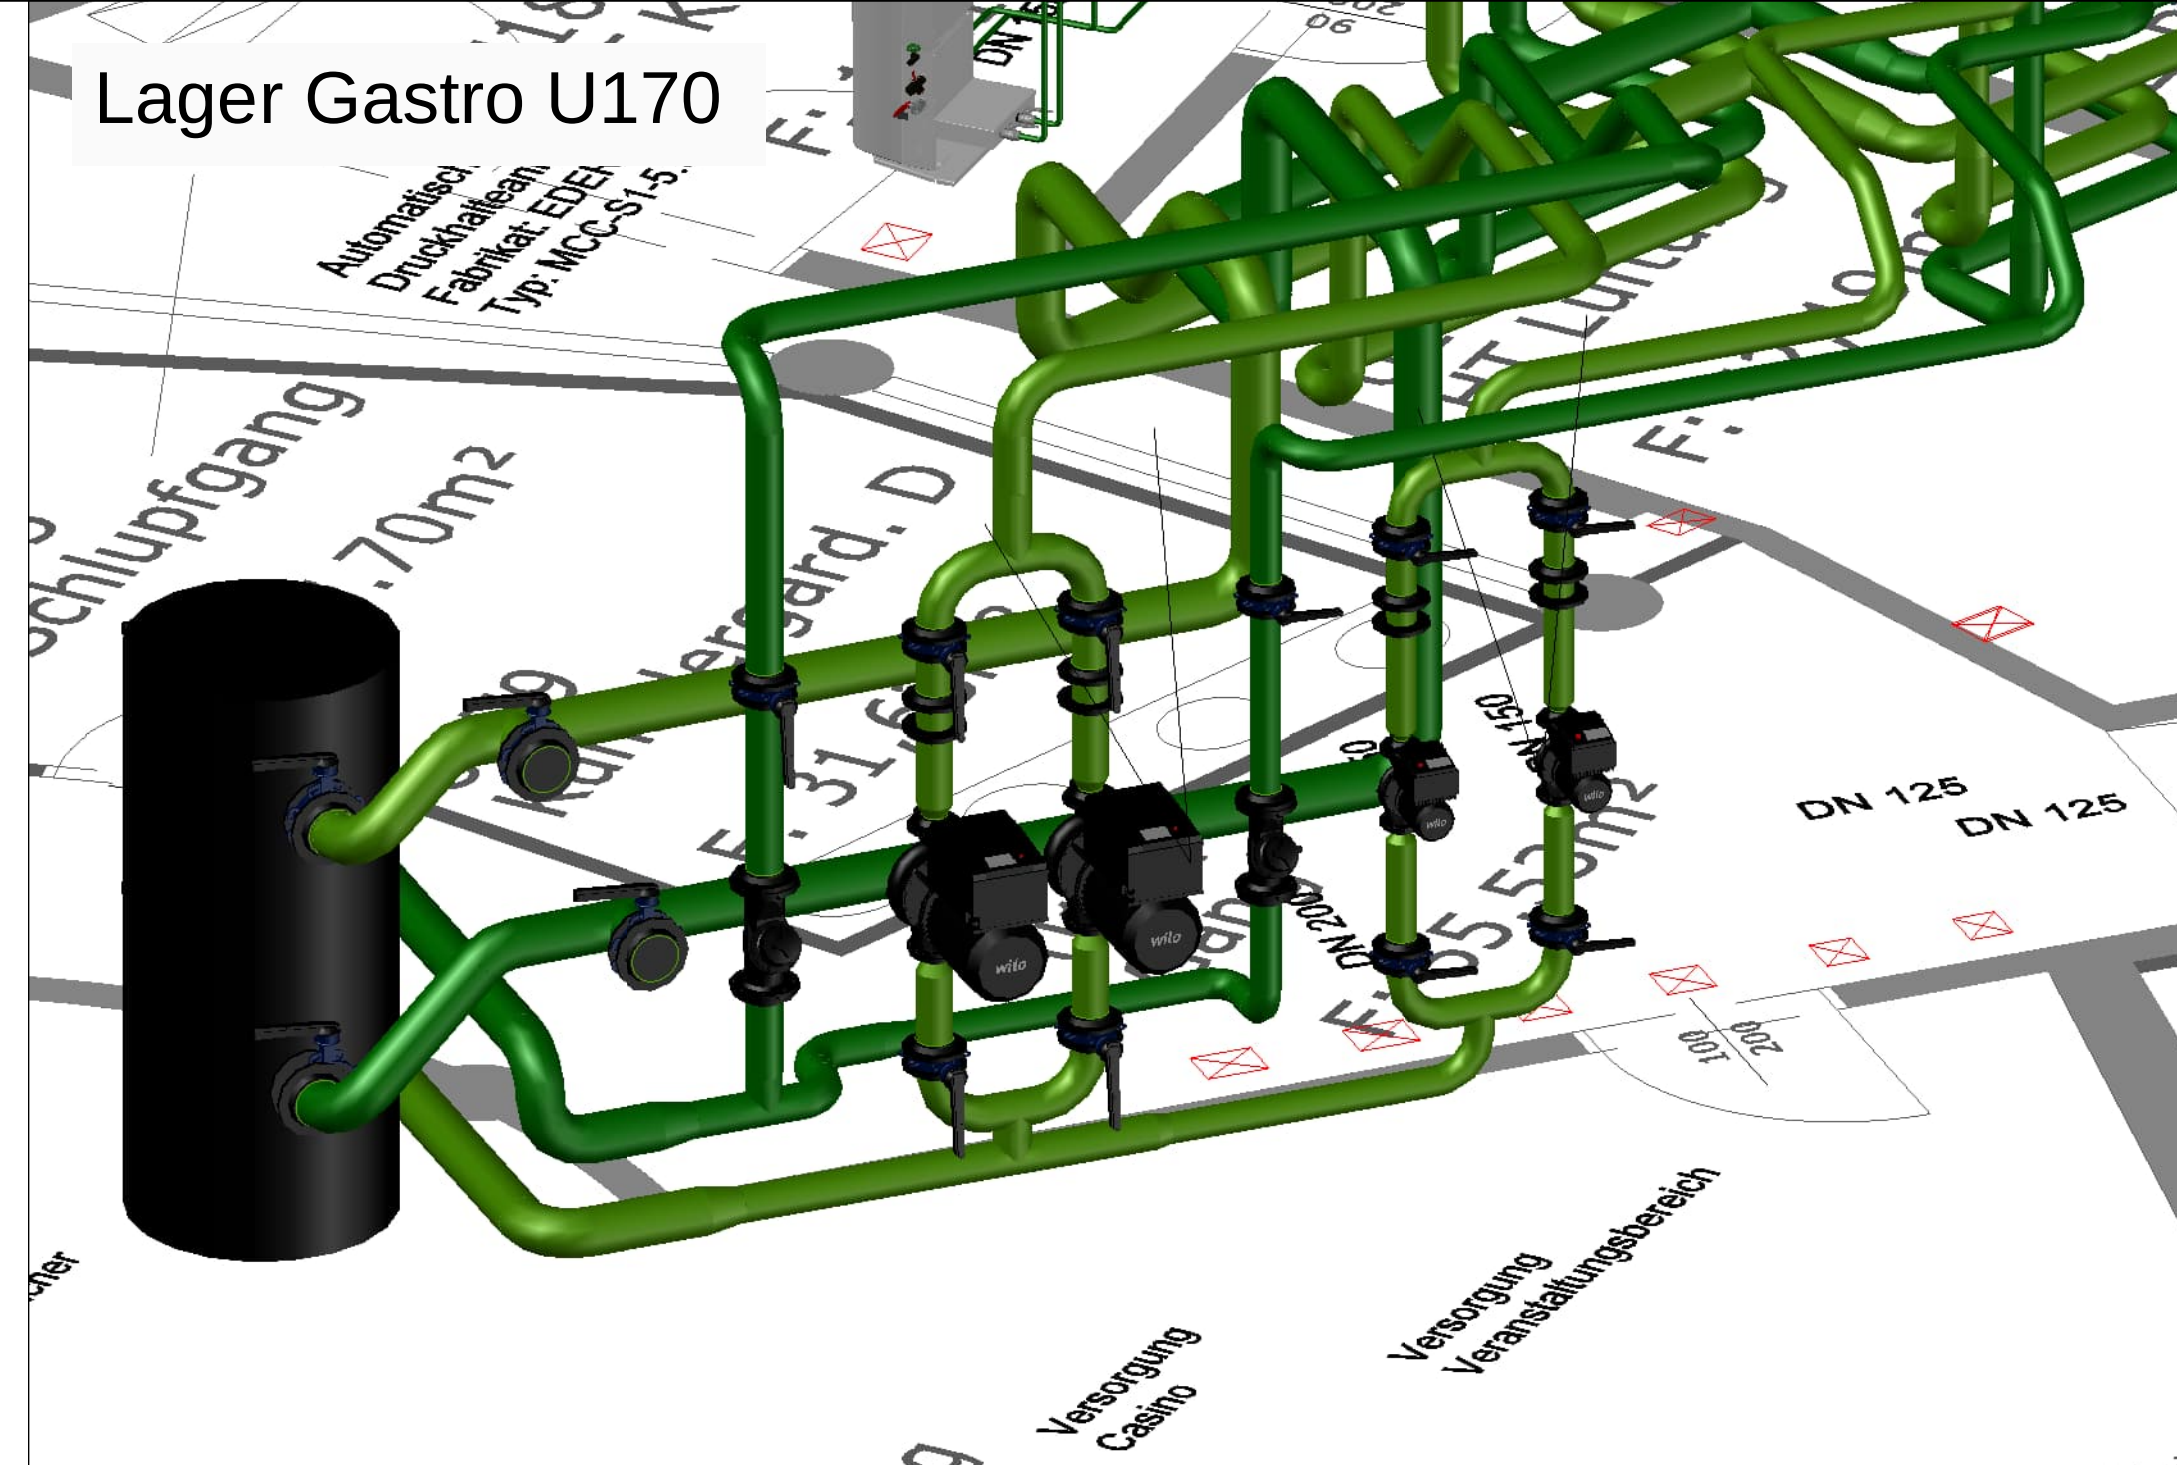


Maßstab 1:30

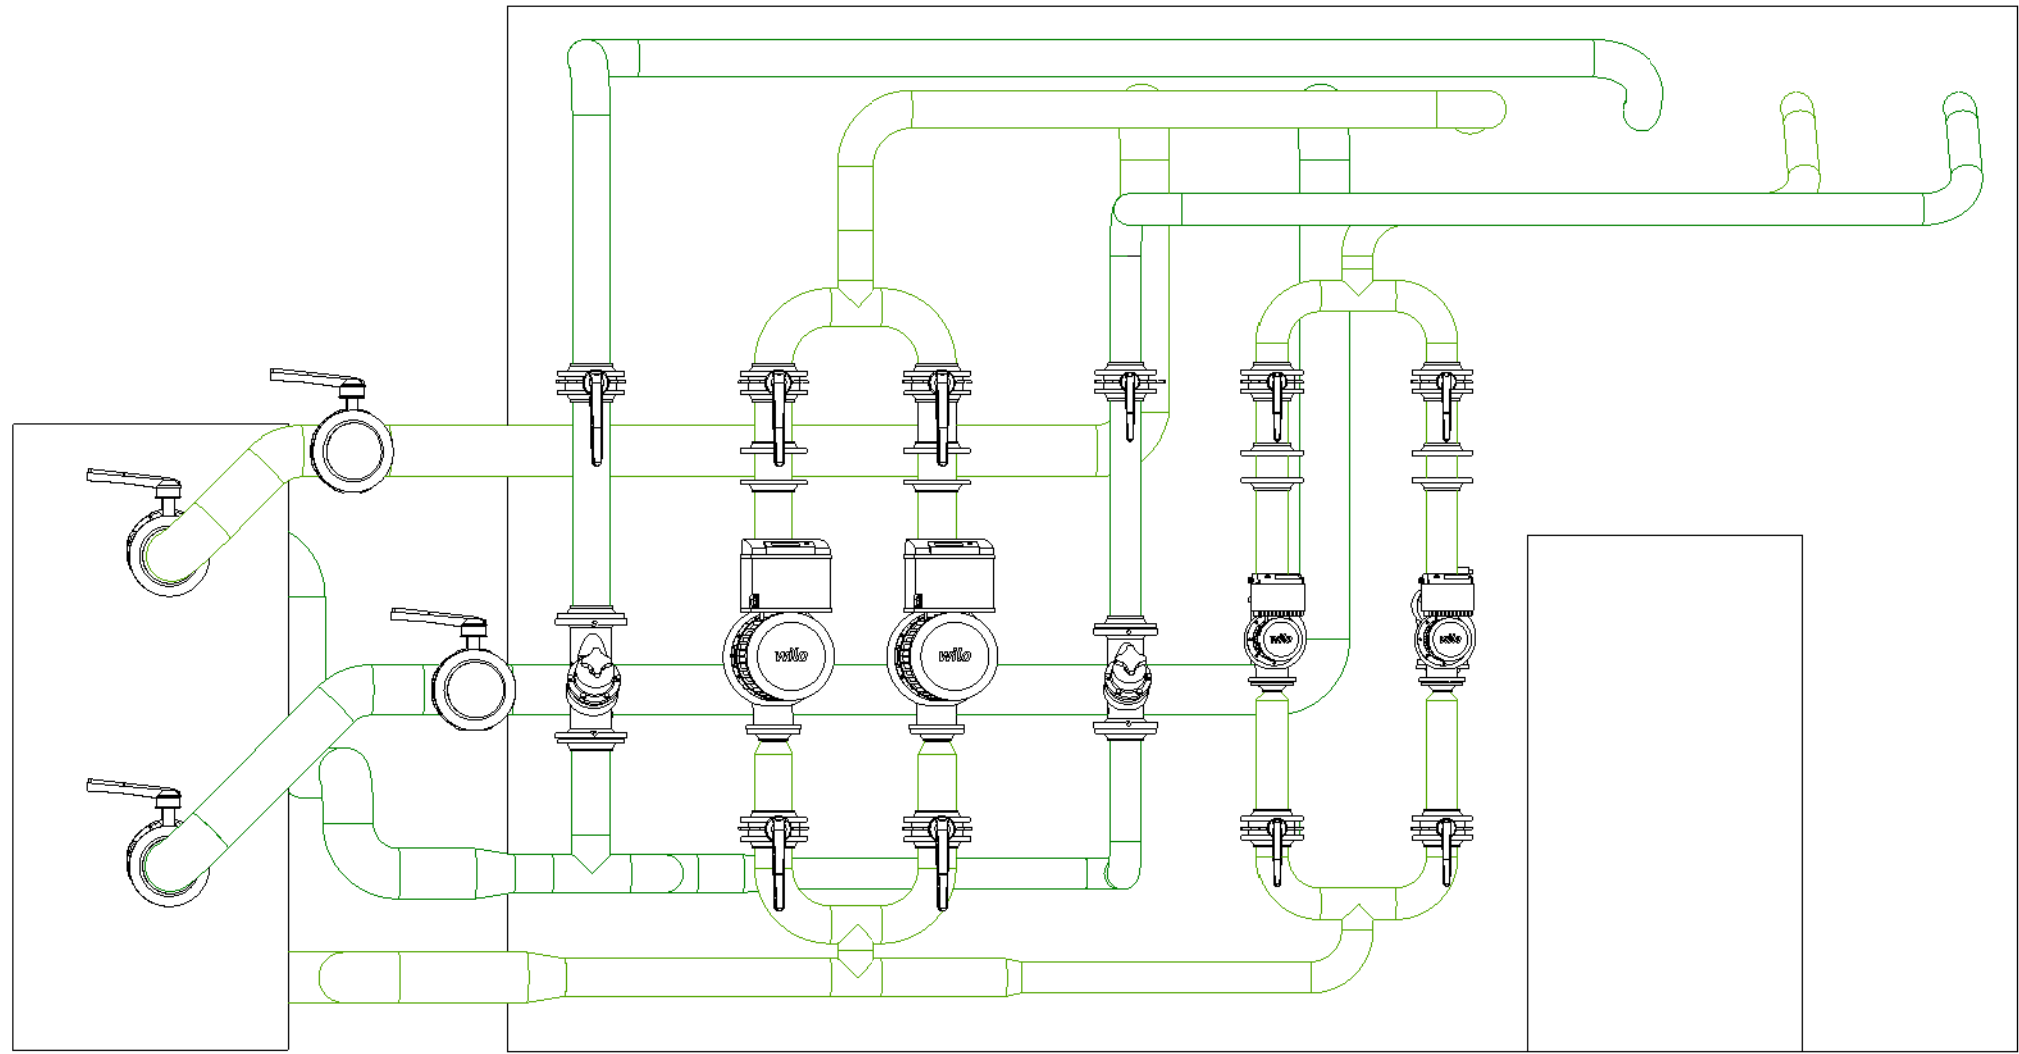

Legende:

Legende:

B	Bohrleistungen Gemäß Bestandsaufnahme					TOD	11.05.23	RAF	12.05.23
Index:	<u>Aenderung:</u>					Ges.:	Datum:	Oggr.:	Datum:
Koordiniert mit den Firmen/Gewerke						Datum:	Unterschrift:		
PARIE:	-								
PLANFREIGABE:									
AG:									
ÖBA:									
Architekt									
TGA-Planer									
Architektenstand -									

Bestandsplan

Casino Velden 9220 Velden, Am Corso 17
--

Caverion

Caverion
Laxenburger Straße 254
A - 1230 Wien
Tel. 01 / 50 606
Fax 01 / 50 606 - 2694
<http://www.Caverion.at>

Die gesamte Planung ist zu unseren Gunsten rechtlich geschützt; bei sonstiger gerichtlich/behördlicher Verfolgung	PLANINHALT:	Grundriss und Schnitte Kälteinstallationen Kellergeschoss	Format: 1150/750 (1/h)
---	-------------	---	---------------------------

Die gesamte Planung ist zu unseren Gunsten rechtlich geschützt; bei sonstiger gerichtlicher/behördlicher Verfolgung

GEWERK		BAUTEIL	GESCHOS	LAUFENDENUMMER	INDEX	PLANVERFASSER	Modultab: 1:50
K	TZ	KG	003	B	Gez.: TOJ	Datum: 12.05.2023	
					Gepr.: RAF	Datum: 12.05.2023	

K	TZ	KG	003	B	Gez.: TOJ	Datum: 12.06.2023
					Gepr.: RAF	Datum: 12.06.2023

Dezel (dwg): grundfiss kg.dwg	Farbe (pcp): —
-------------------------------	----------------