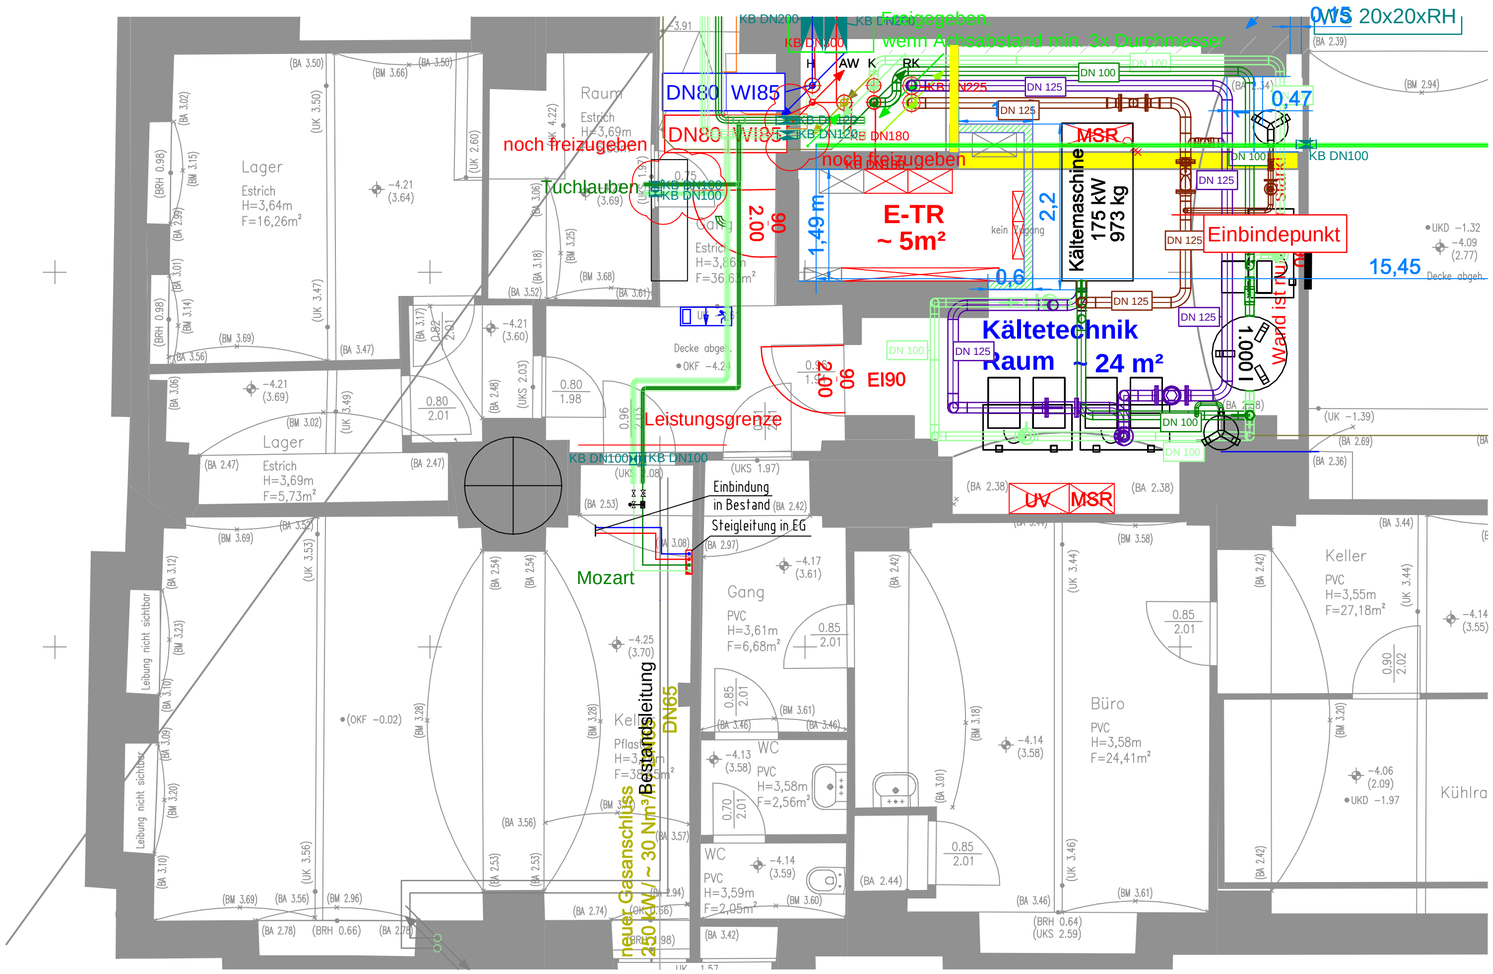

Index:	Änderung:	Gez.:	Datum:	Gepr.:	Datum:
02	Bestandsplansplan erstellt	SAA	28.06.2023	ARH	28.06.2023
01	Ausführungsplan erstellt	SAA	01.06.2023	ARH	01.06.2023

Bestandsplan

Kälteverteilung Mozart+Handyshop UG

Kärntner Straße 12, A-1010 Wien

Caverion Österreich GmbH
Laxenburger Strasse 254
A - 1230 Wien
Tel. 01 / 610 36
Fax 01 / 610 36 - 699
http://www.Caverion.at

Die gesamte Planung ist zu unseren Gunsten rechtlich geschützt; bei sonstiger gerichtlicher/ behördlicher Verfolgung

PLANINHALT: Mozart+Handyshop Kälteausbau -

Format: -

Projekt Nr.: 530802020.A.MI

GEWERK	BAUTEIL	GESCHOß	LAUFENDENUMMER	INDEX	PLANVERFASSER	Maßstab: 1:50
K/BA	-	UG	01	02	Gez.: ARH	Datum: 01.06.2023
					Gepr.: ARH	Datum: 01.06.2023

Datei (dwg): Farbe (pcp):